


IMPLANTATION

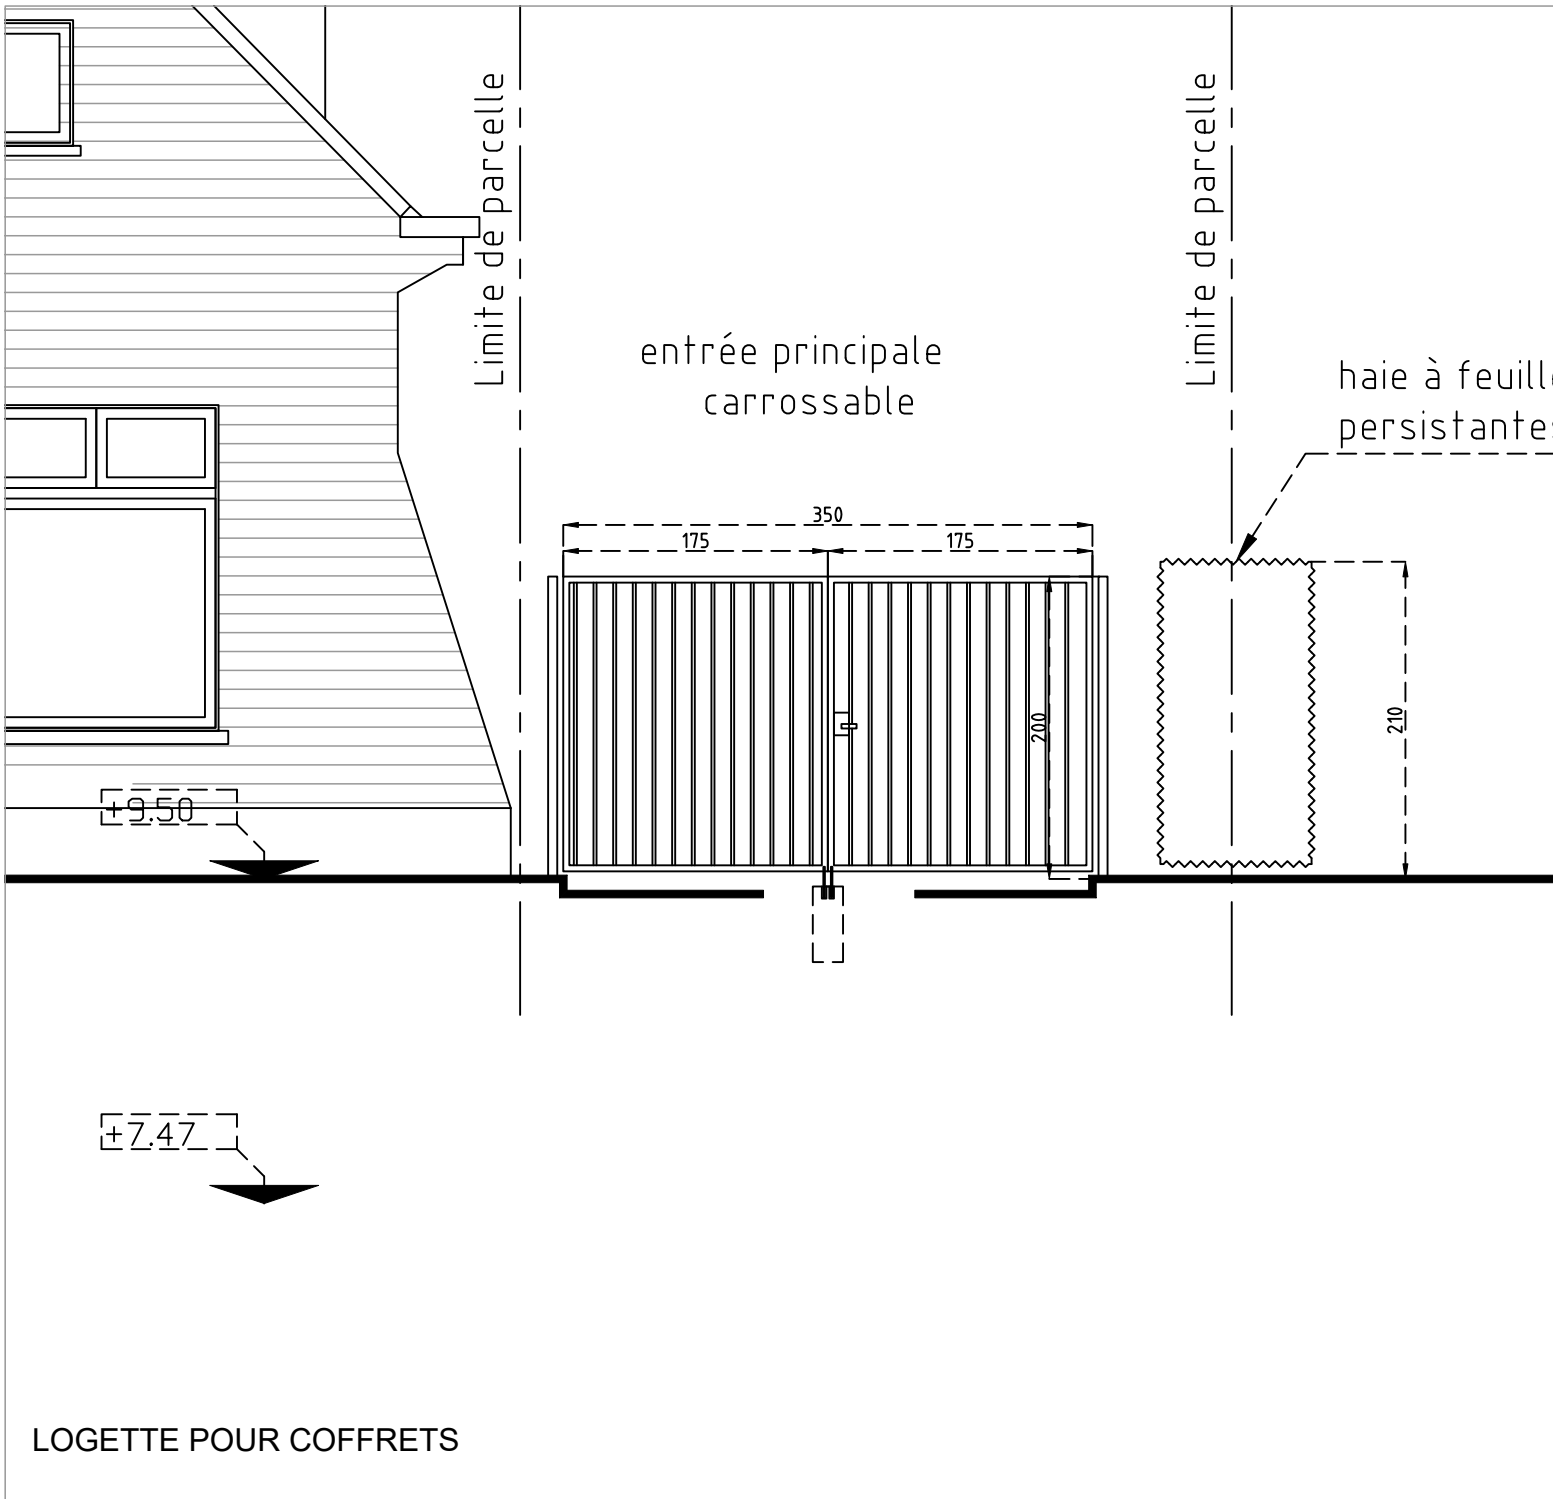

ENTREE VERS TERRAIN DE FOND

Modifications	
Ind	Nature
a	24/02/22 égouttage - impérrants
b	09/03/22 logette
c	01/04/22 bassin d'infiltration
d	28/05/25 plan as-buit
e	03/06/25 plan as-buit māj

Légende	
Matériaux	
101	rev. en aluminium thermolaqué
102	carrelage en céramique
103	carrelage en céramique
Projet	CONSTRUCTION D'UNE ECOLE ET D'UN CENTRE THERAPEUTIQUE AMENAGEMENT DES ESPACES EXTERIEURS	Province	Brabant
Maitre de l'Ouvrage	Ecole "Les Blés d'Or" asbl	Commune	Uccle
Architecte	ELLIPS ARCHITECTURE srl	Cadastre	Section F/246L33
Ingénieur	ATLAS ENGINEERING bvba		
Entreprise		A Gros-œuvre	<input checked="" type="checkbox"/>
		H HVAC	<input type="checkbox"/>
		S Plomberie - sanitaire	<input type="checkbox"/>
		E Electricité	<input type="checkbox"/>
Plan	SITUATION REALISEE	Avant-projet	<input type="checkbox"/>
		Permis d'urbanisme	<input type="checkbox"/>
		Soumission	<input type="checkbox"/>
		Exécution	<input type="checkbox"/>
		As-Built	<input checked="" type="checkbox"/>
Dossier	Echelle 1/250 1/50	A0 <input checked="" type="checkbox"/> A3	Bâtiment
BLES D'OR	Date 10/10/22	A1 <input type="checkbox"/> A4	Technique
	File 250428-CBL-C-PU	A2 <input type="checkbox"/> A5	N° plan
			01
			h