


- carrelage grès cérame 45x45
- revêtement souple
- chape lissée miroir ép.10cm

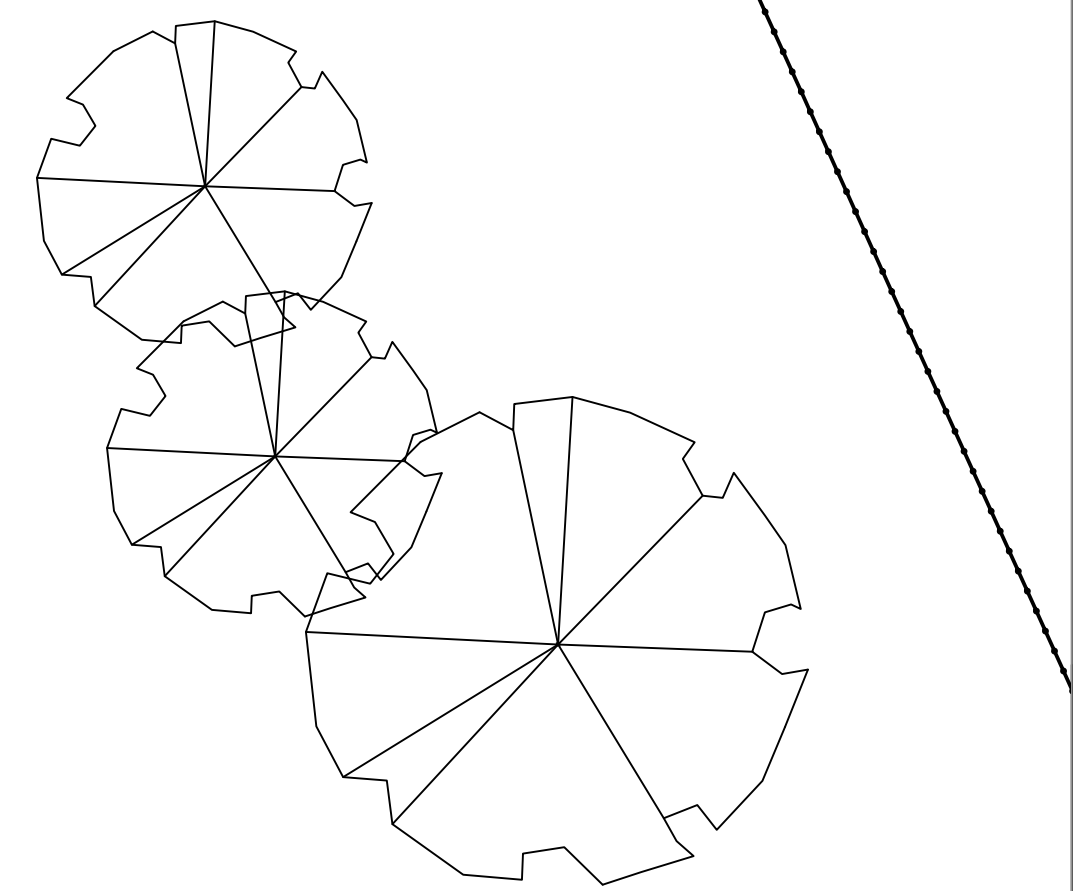

Modifications	
Ind date	Nature
a 28/05/25	plan as-built
b 03/06/25	plan as-built maj

Légende	
	A démolir
	Existant à conserver
	Maçonnerie neuve
	Béton
	Plaque de plâtre

Matériaux	
01	carrelage grès cérame
02	carrelage grès cérame
Projet	
CONSTRUCTION D'UNE ECOLE ET D'UN CENTRE THERAPEUTIQUE	Province Brabant
AMENAGEMENT DES ESPACES EXTERIEURS	Commune Uccle
	Cadastre Section F/246L33

Maître de l'Ouvrage	
Ecole "Les Bles d'Or" asbl	Direg. 57 - 1180 Bruxelles
	Tél. (02) 374.62.46

Architecte	
ELLIPS ARCHITECTURE srl	

Ingénieur	
ATLAS ENGINEERING bvba	

Entreprise	
	A Gros-œuvre <input checked="" type="checkbox"/>
	H HVAC <input type="checkbox"/>
	S Plomberie - sanitaire <input type="checkbox"/>
	E Electricité <input type="checkbox"/>

SITUATION REALISEE	
Plan du rez-de chaussée	Avant-projet <input type="checkbox"/>
	Permis d'urbanisme <input type="checkbox"/>
	Soumission <input type="checkbox"/>
	Exécution <input type="checkbox"/>
	As-Built <input checked="" type="checkbox"/>

Dossier	
BLES D'OR	Echelle 1/50
	Date 10/12/21
	Fir 250428-CBLE-PU

Sitement	
-	Technique

V. plan	
A	02

Indice	
b	

REZ-DE-CHAUSSEE