
















LEGENDE GRAPHIQUE DES MATERIAUX

	Mur existant en briques		Chape lissée
	Mur existant en pierre		Chape sur isolant acoustique
	Maçonneries non porteuses		Isolation rigide
	Maçonneries porteuses		Etanchéité multicouche
	Isolation par l'intérieur		Revêtement en granito
	Bloc isolant		Revêtement en parquet
	Bardage métallique + isolant		Revêtement en carrelage
	Élément de structure en béton (cfr Stabilité)		

MATERIAUX DE FAÇADE

①	Parement existant en pierre bleue à restaurer	⑧	Bandeau en béton architectonique préfabriqué teinte gris clair
②	Parement existant en brique rouge à restaurer	⑨	Tôle perforée et pliée sur cadre en aluminium
③	Parement en brique récupérée de teinte similaire à l'existant	⑩	Garde-corps en acier thermolaqué
④	Bardage en tôle pliée d'aluminium teinte RAL 9005	⑪	Portail en acier thermolaqué teinte RAL 9005
⑤	Couvre-mur en aluminium teinte RAL 9005	⑫	Couverture en ardoise
⑥	Bardage en zinc teinte à déterminer	⑬	Garde-corps vitré à ancrage caché
⑦	Corniche en zinc teinte à déterminer	⑭	Soubassement en pierre bleue

COMPOSITION DE TOITURE


C1	<ul style="list-style-type: none"> - Terrasse sur plots - Etanchéité multicouche - Isolation rigide avec pente intégrée 2% - Pare-vapeur
C2	<ul style="list-style-type: none"> - Toiture verte extensive - Etanchéité multicouche - Isolation rigide 14cm - Pare-vapeur
C3	<ul style="list-style-type: none"> - Toiture verte extensive - Etanchéité multicouche - Isolation rigide avec pente intégrée 2% épaisseur min 24cm - Pare-vapeur
C4	<ul style="list-style-type: none"> - Couverture en ardoise - Sous toiture étanche - Isolation entre structure bois - Pare-vapeur

les dimensions de ce plan sont à titre indicatif, un mesurage in situ reste toujours nécessaire pour vérification

B	11/06/2025	Permis de régularisation	
A	30/05/2024	As Built	
-	-		

IND.	DATE	OBJET DES MODIFICATIONS	CONTROLE
------	------	-------------------------	----------

DESIGNATION	ECHELLE
Situation projetée Coupe transversale 03	1 : 50
PERMIS REGULARISATION	

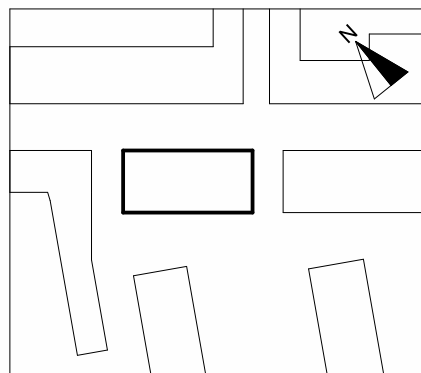

NOM DU PROJET : SEQUENZA

OBJET DU PROJET : Restauration et transformation d'une ancienne caserne en un immeuble de logement

SITUATION : Rue du Pépin 11 à 1000 Bruxelles

TYPE	DOSSIER		
AR	1425-20		
STADE	LOT	NUMERO DU PLAN	
30	GO/PA	PR.30.03	
INDICE			B