




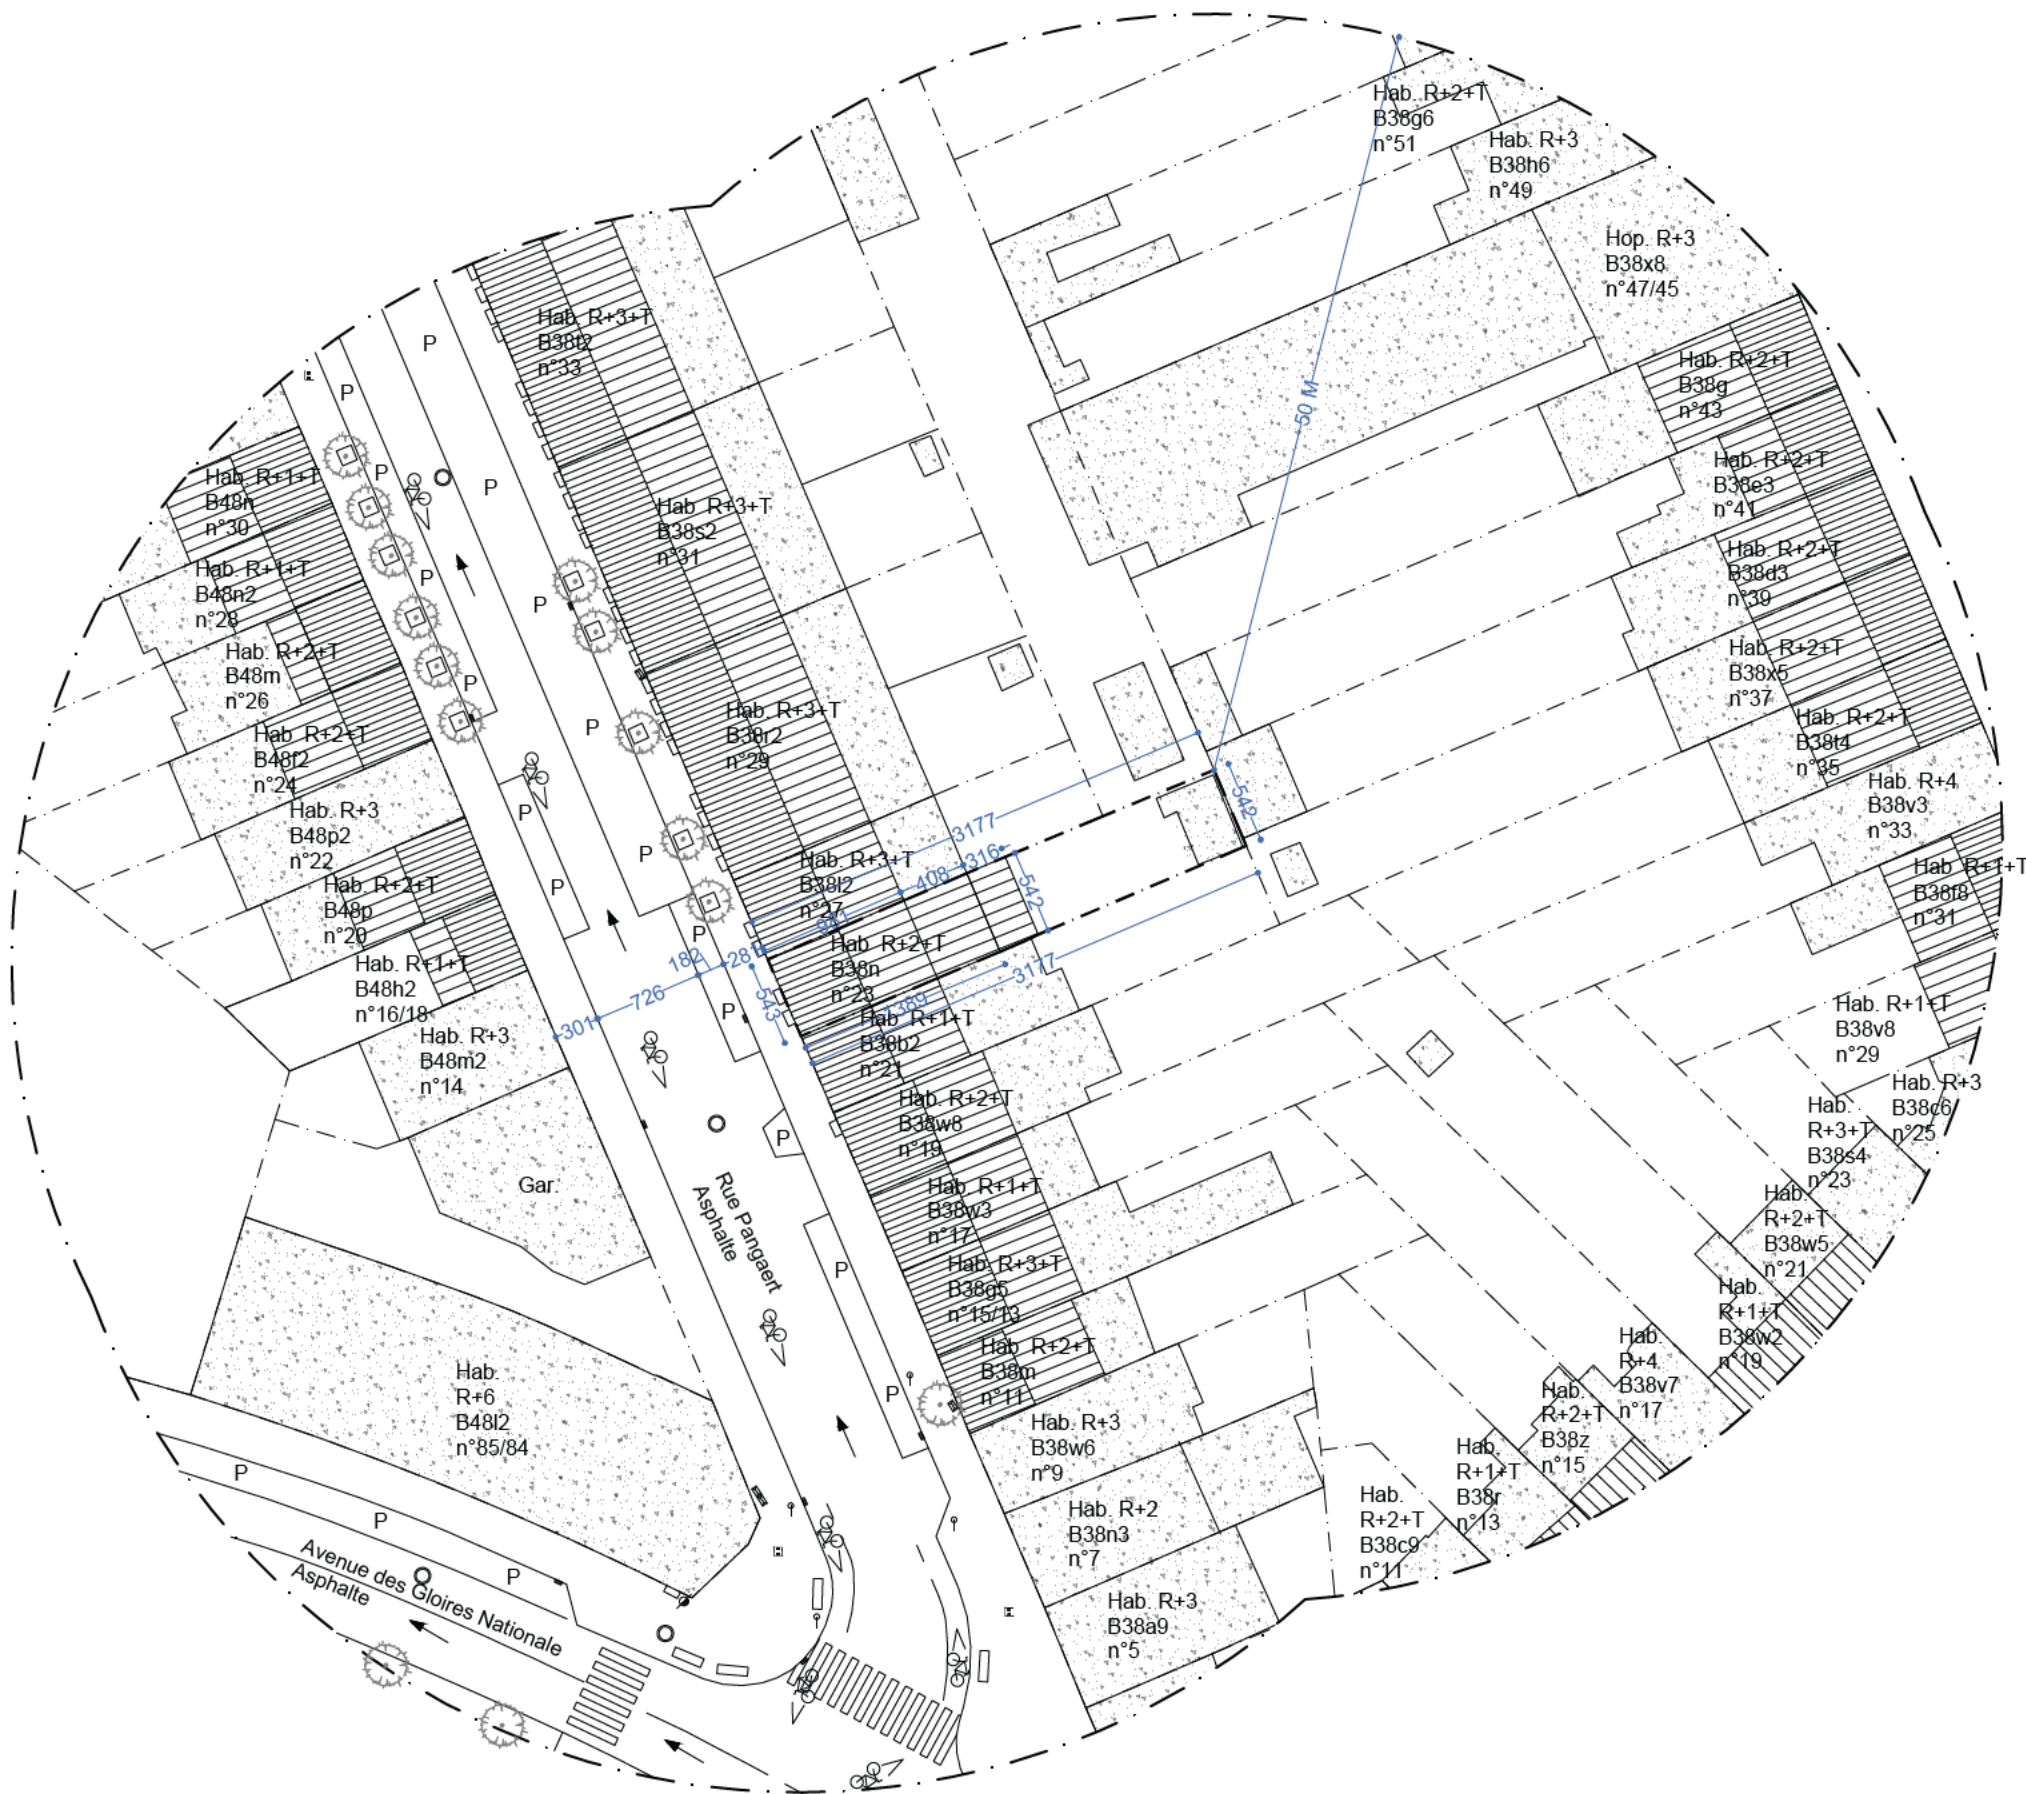

PLAN IMPLNTATION PROJETE

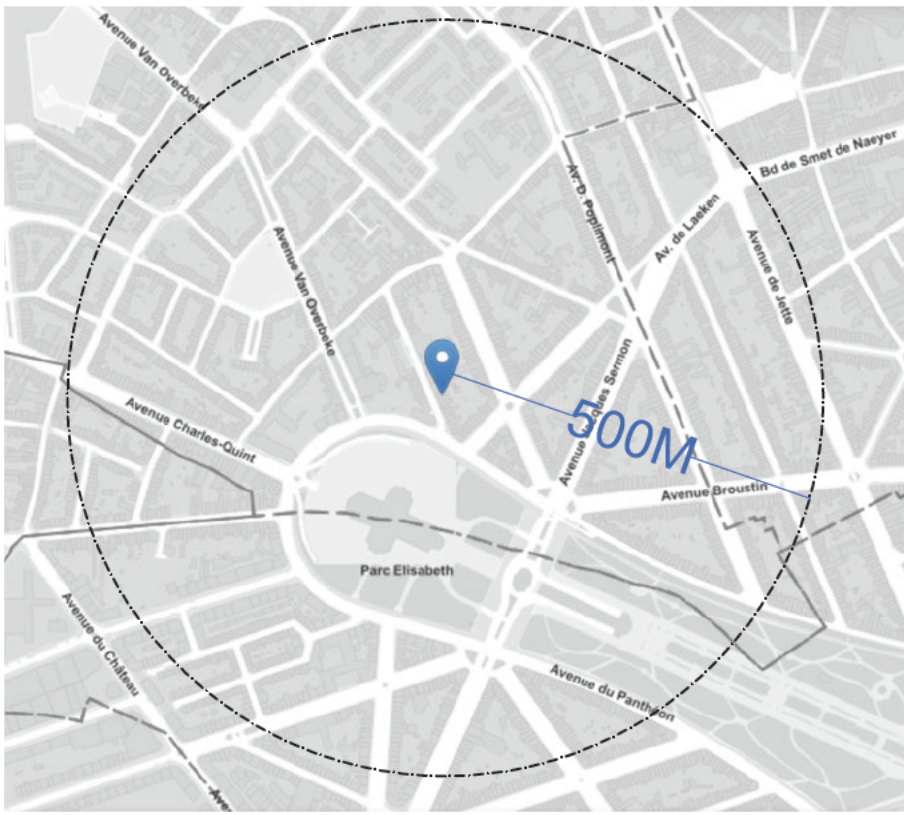

- LEGENDE PLAN D'IMPLANTATION:
- Feu de signalisation
 - Panneau signalisation
 - Poteau
 - Poubelle
 - Eclairage public
 - Taque d'égout
 - Boitier électrique
 - Horodateur
 - Parking
 - Sens de circulation
 - TAXE Emplacement taxi
 - Monument
 - Prise de vue

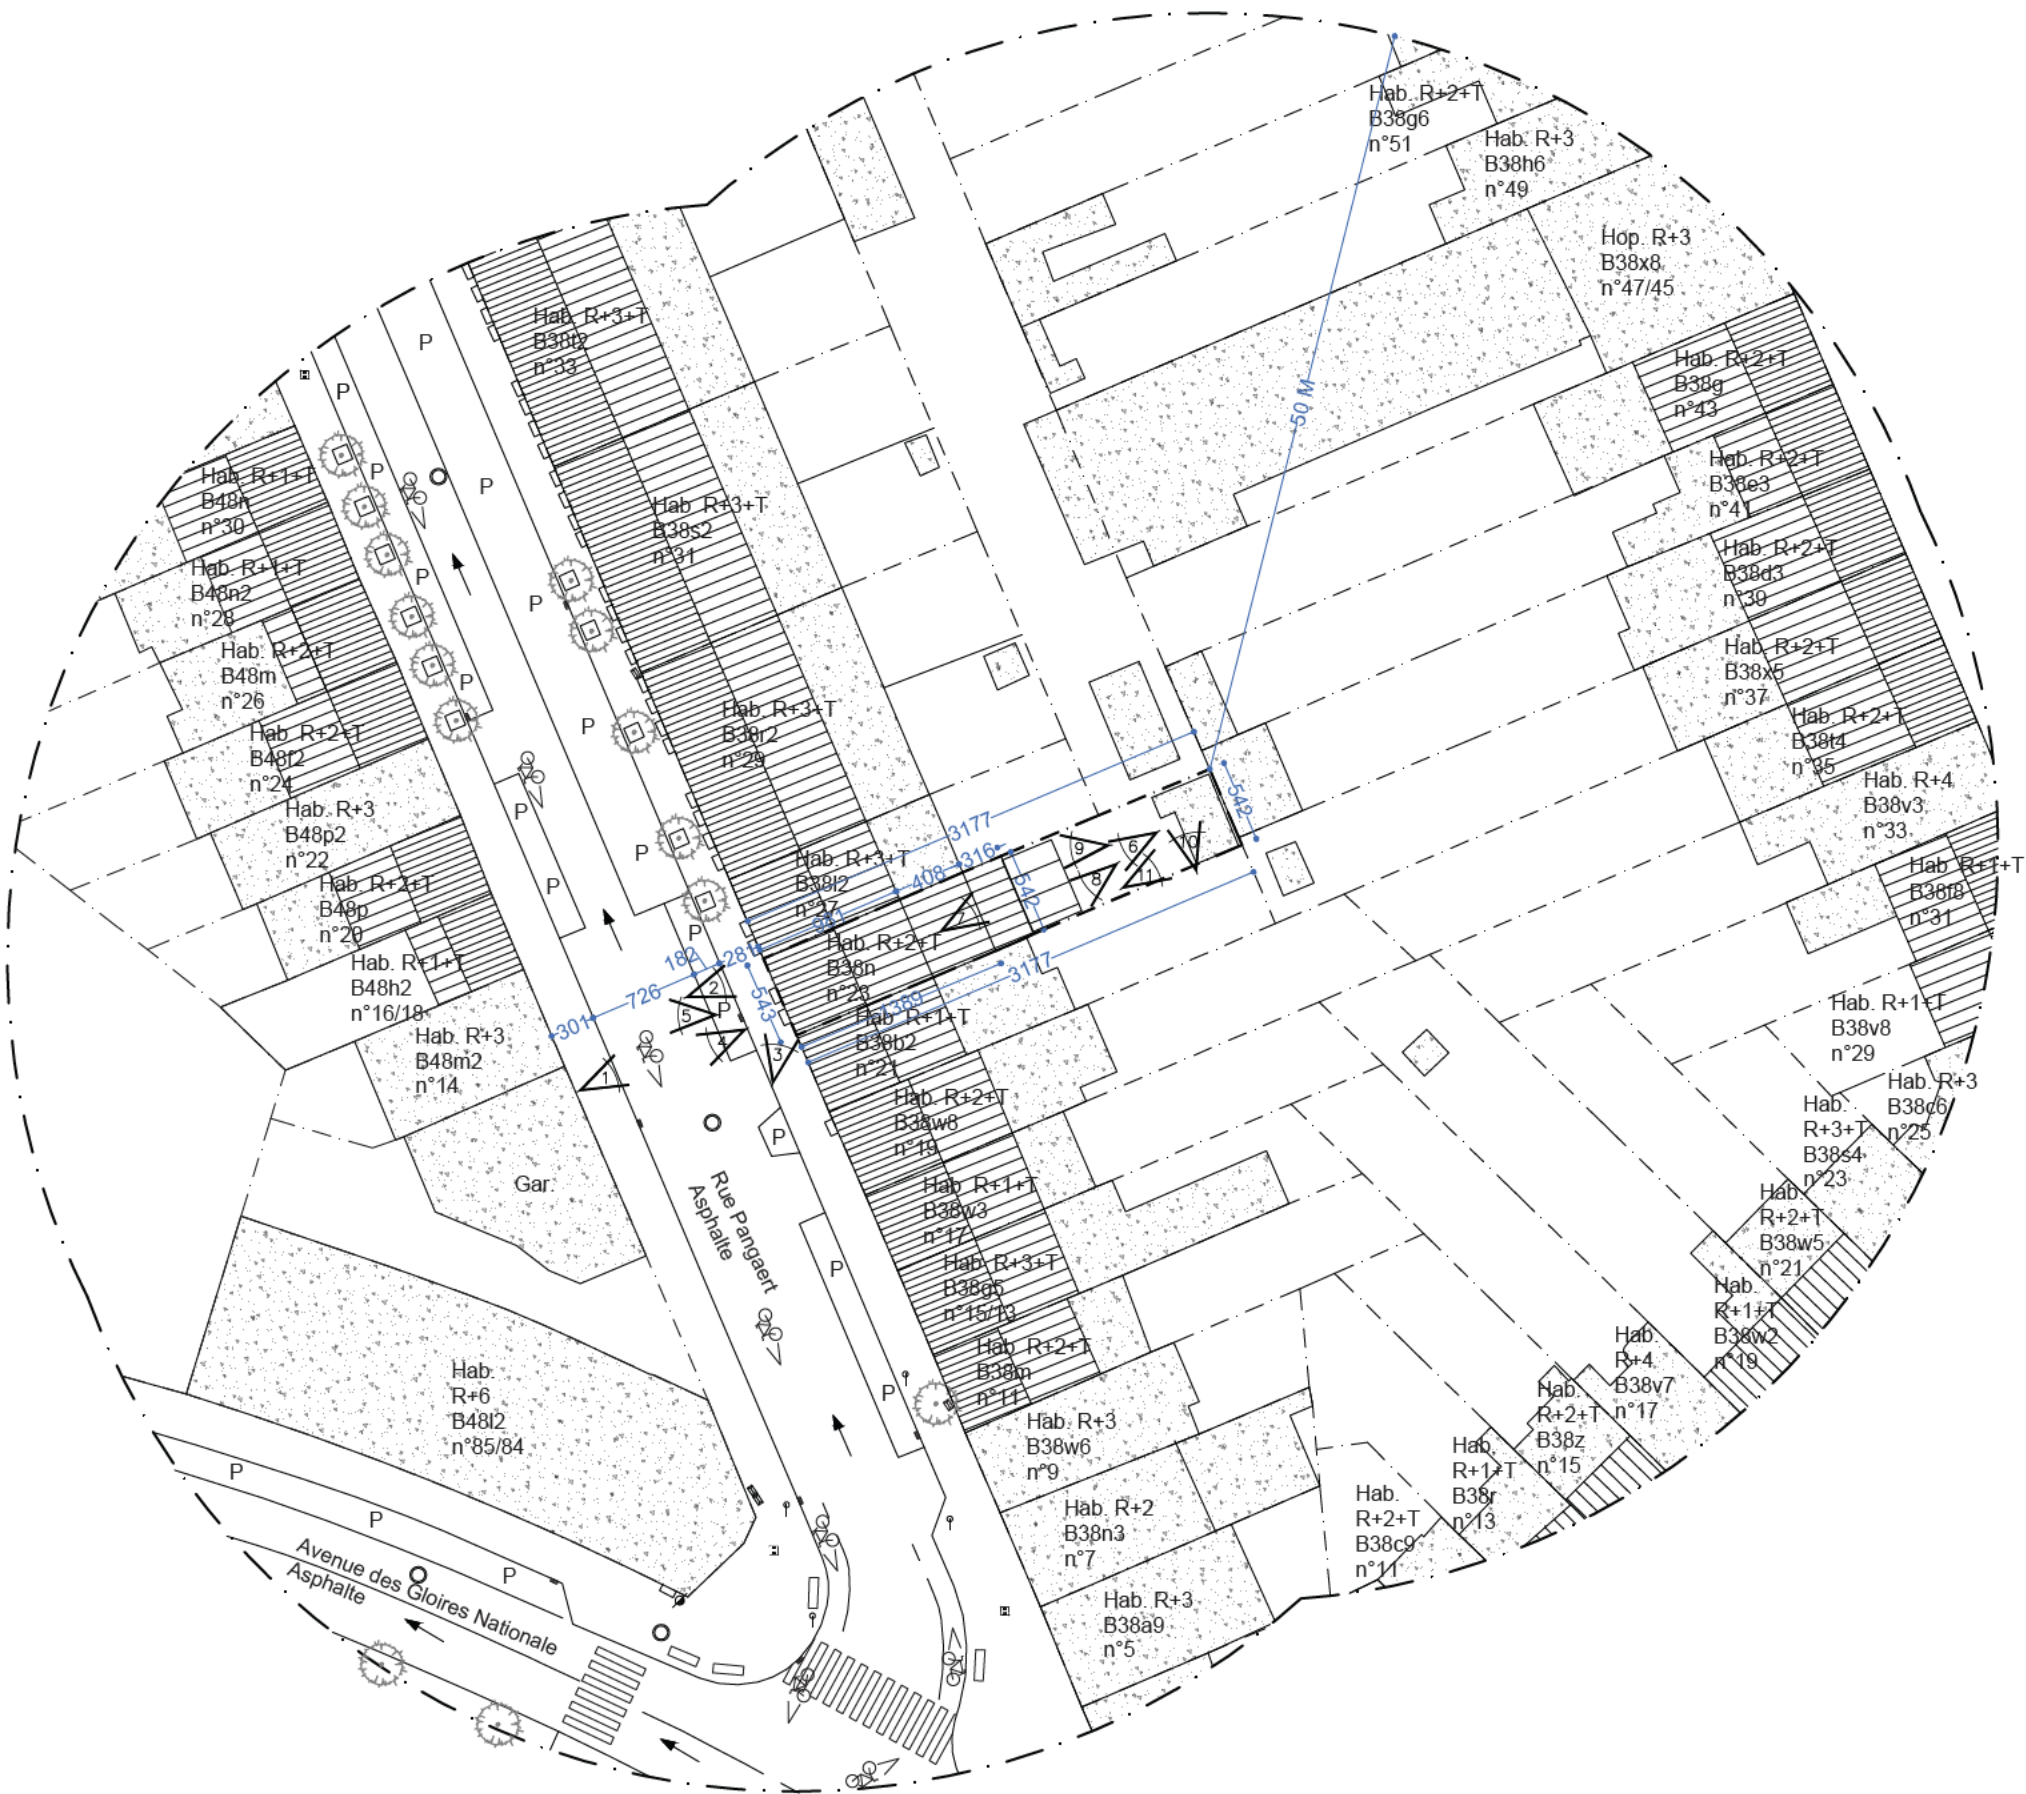

PLAN IMPLNTATION EXISTANT DE FAIT

DEMANDE DE PERMIS D'URBANISME

Régularisation d'un immeuble de 2 unités

Adresse du projet	Rue Pangaert, 23 - 1083 Ganshoren	Cadastre	Division 2, Section B, n°38n
Dossier	Pangaert	ID	2527

Maitre d'ouvrage
Rue Pangaert, 23 - 1083 Ganshoren

Ingenieur stabilité

Coordinateur sécurité et santé

PEB

Entrepreneur général

Revisions

A	02/04/2026	Première édition des plans du permis d'urbanisme
B		
C		
D		

Date	02/04/26	Echelle	1/500	
------	----------	---------	-------	--

PLANS IMPLANTATION - EXISTANTS DE FAIT ET PROJETE

2527_PU.01




ON Architects

Tanguy Besème
France Roman

info@on-architects.be • +32 (0) 473 32 46 69

Ce document est la propriété exclusive de l'Architecte, il ne peut être communiqué, reproduit ou utilisé sans son autorisation écrite.

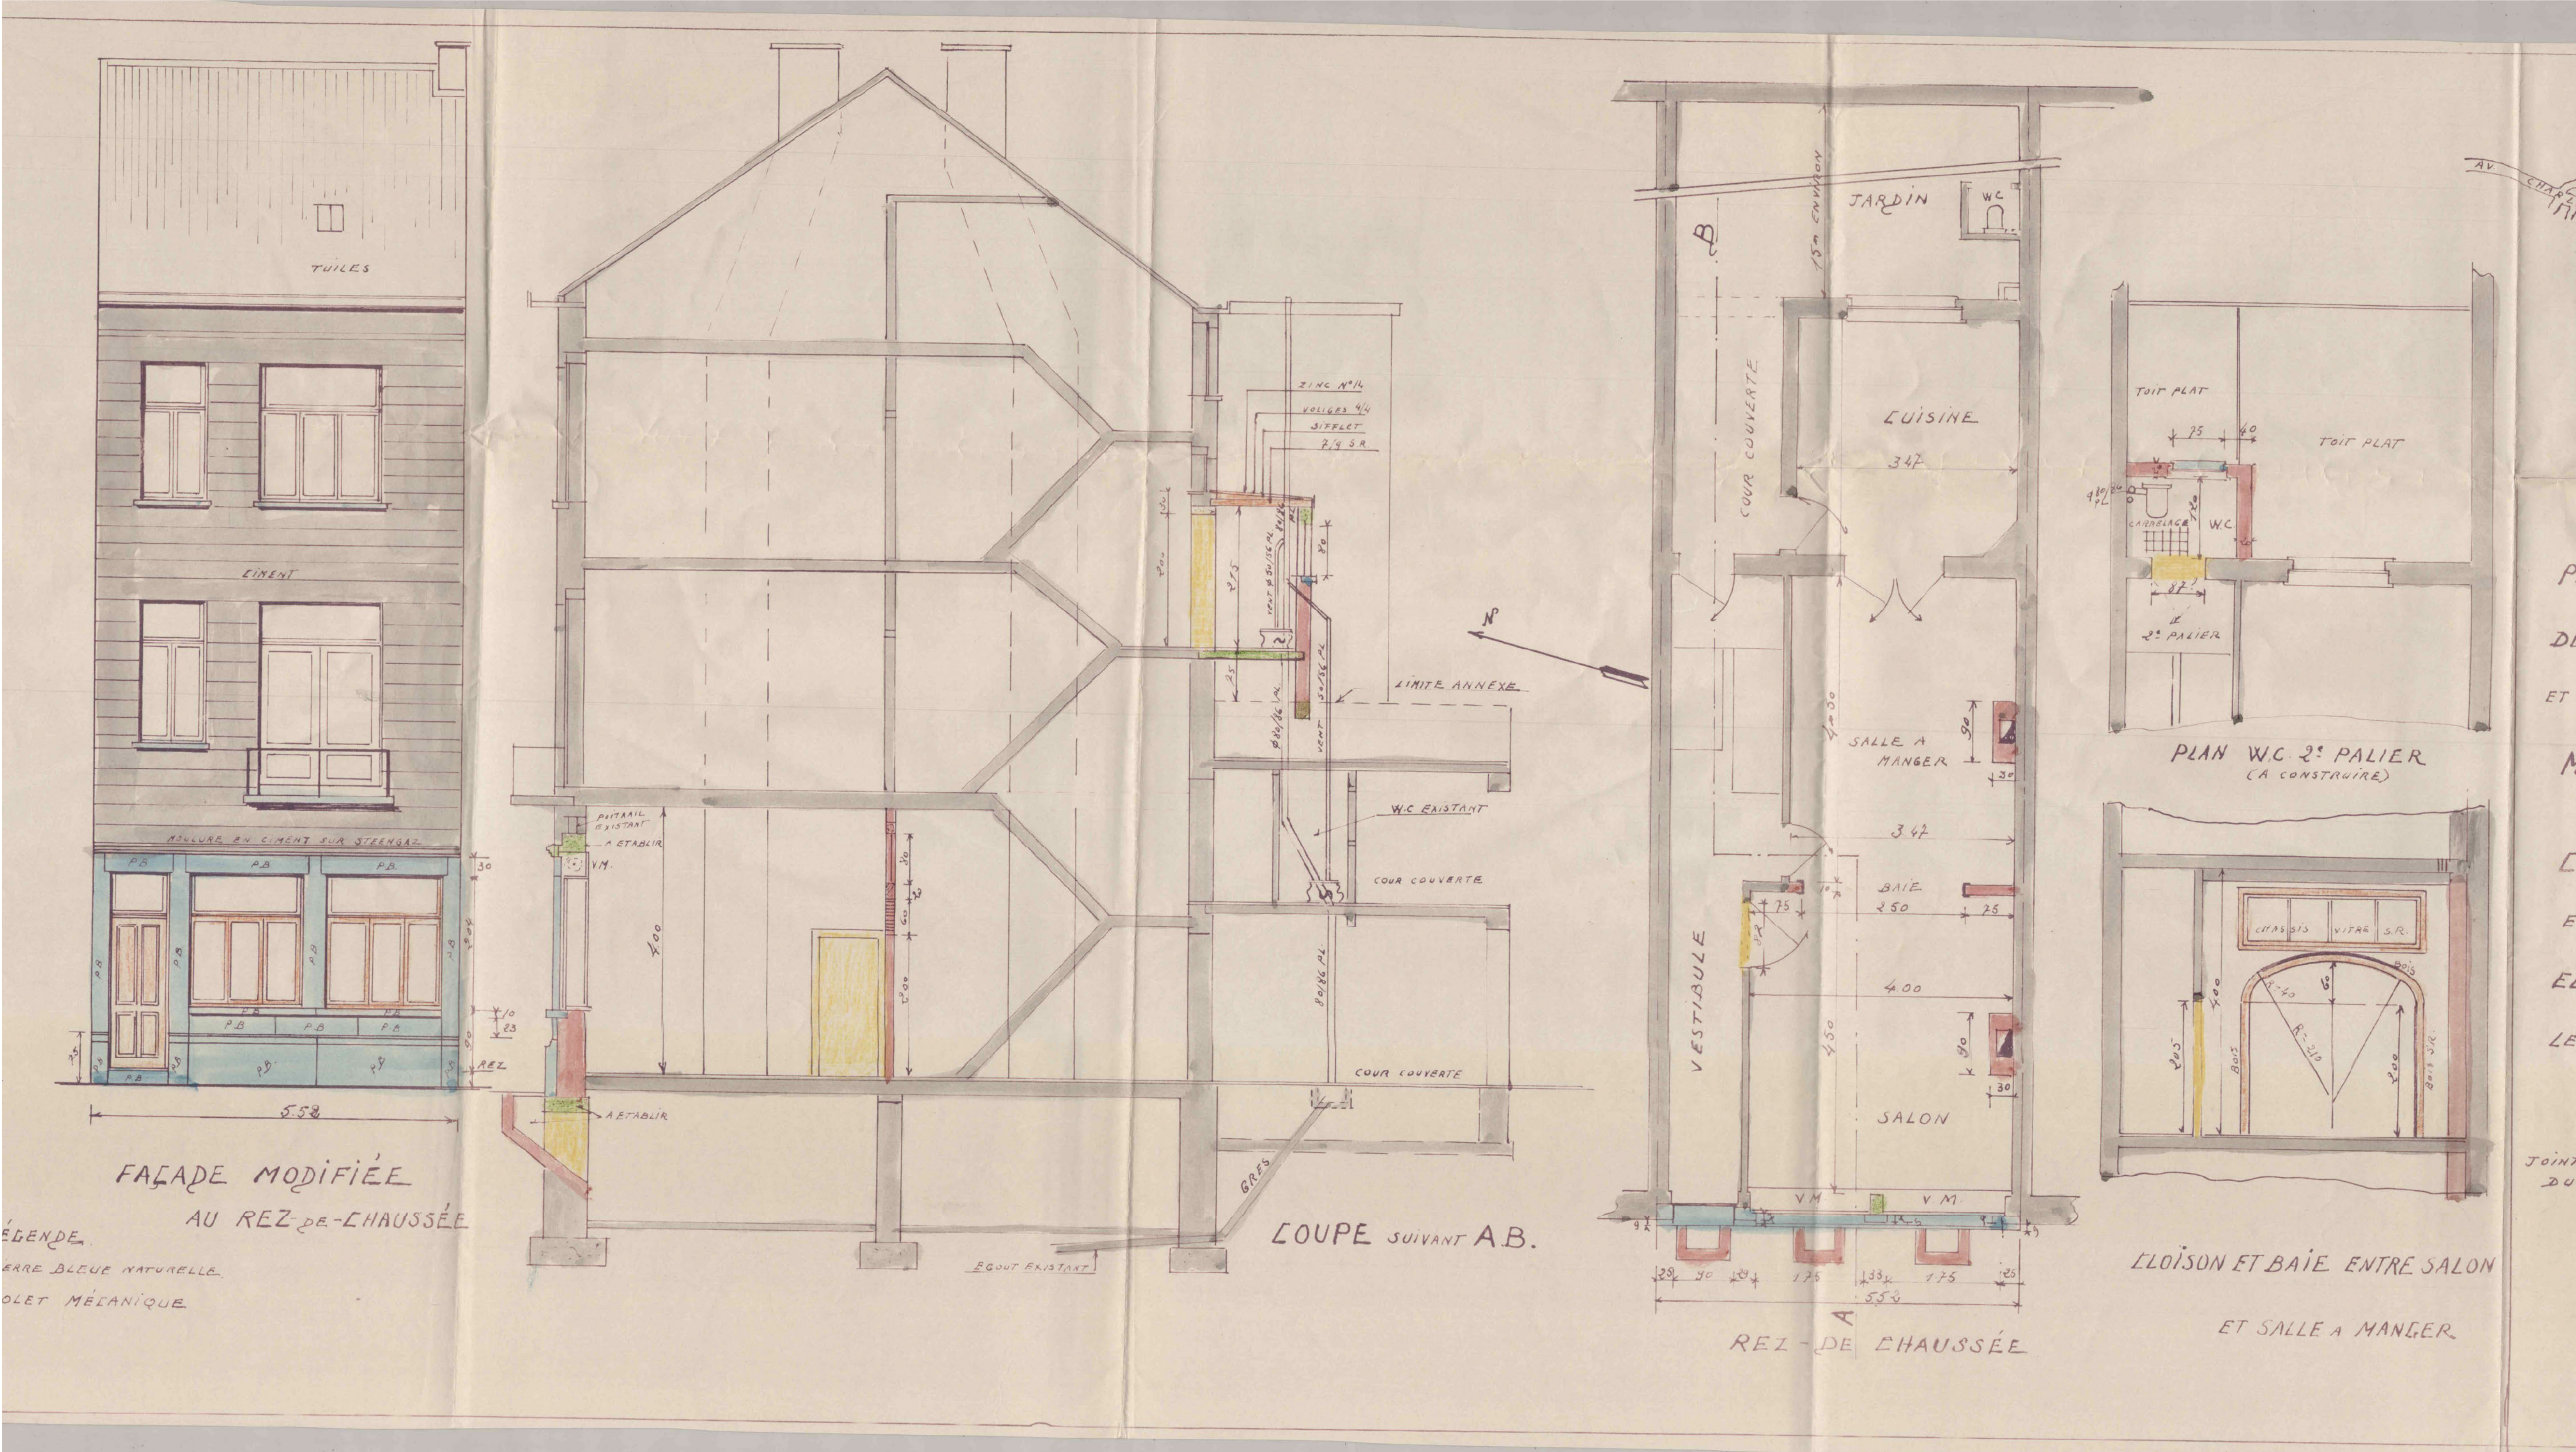

DEMANDE DE PERMIS D'URBANISME

Régularisation d'un immeuble de 2 unités

Adresse du projet	Rue Pangaert, 23 - 1083 Ganshoren	Cadastre	Division 2, Section B, n°38n
Dossier	Pangaert	ID	2527

Maitre d'ouvrage
Rue Pangaert, 23 - 1083 Ganshoren

Ingénieur stabilité

Coordinateur sécurité et sante


PEB

Entrepreneur général


Revisions		
A	02/04/2026	Première édition des plans du permis d'urbanisme
B		
C		
D		

Date 02/04/26 Échelle 1/50


PLAN/COUPE/ELEVATION - EXISTANTS DE DROIT 2527_PU.02

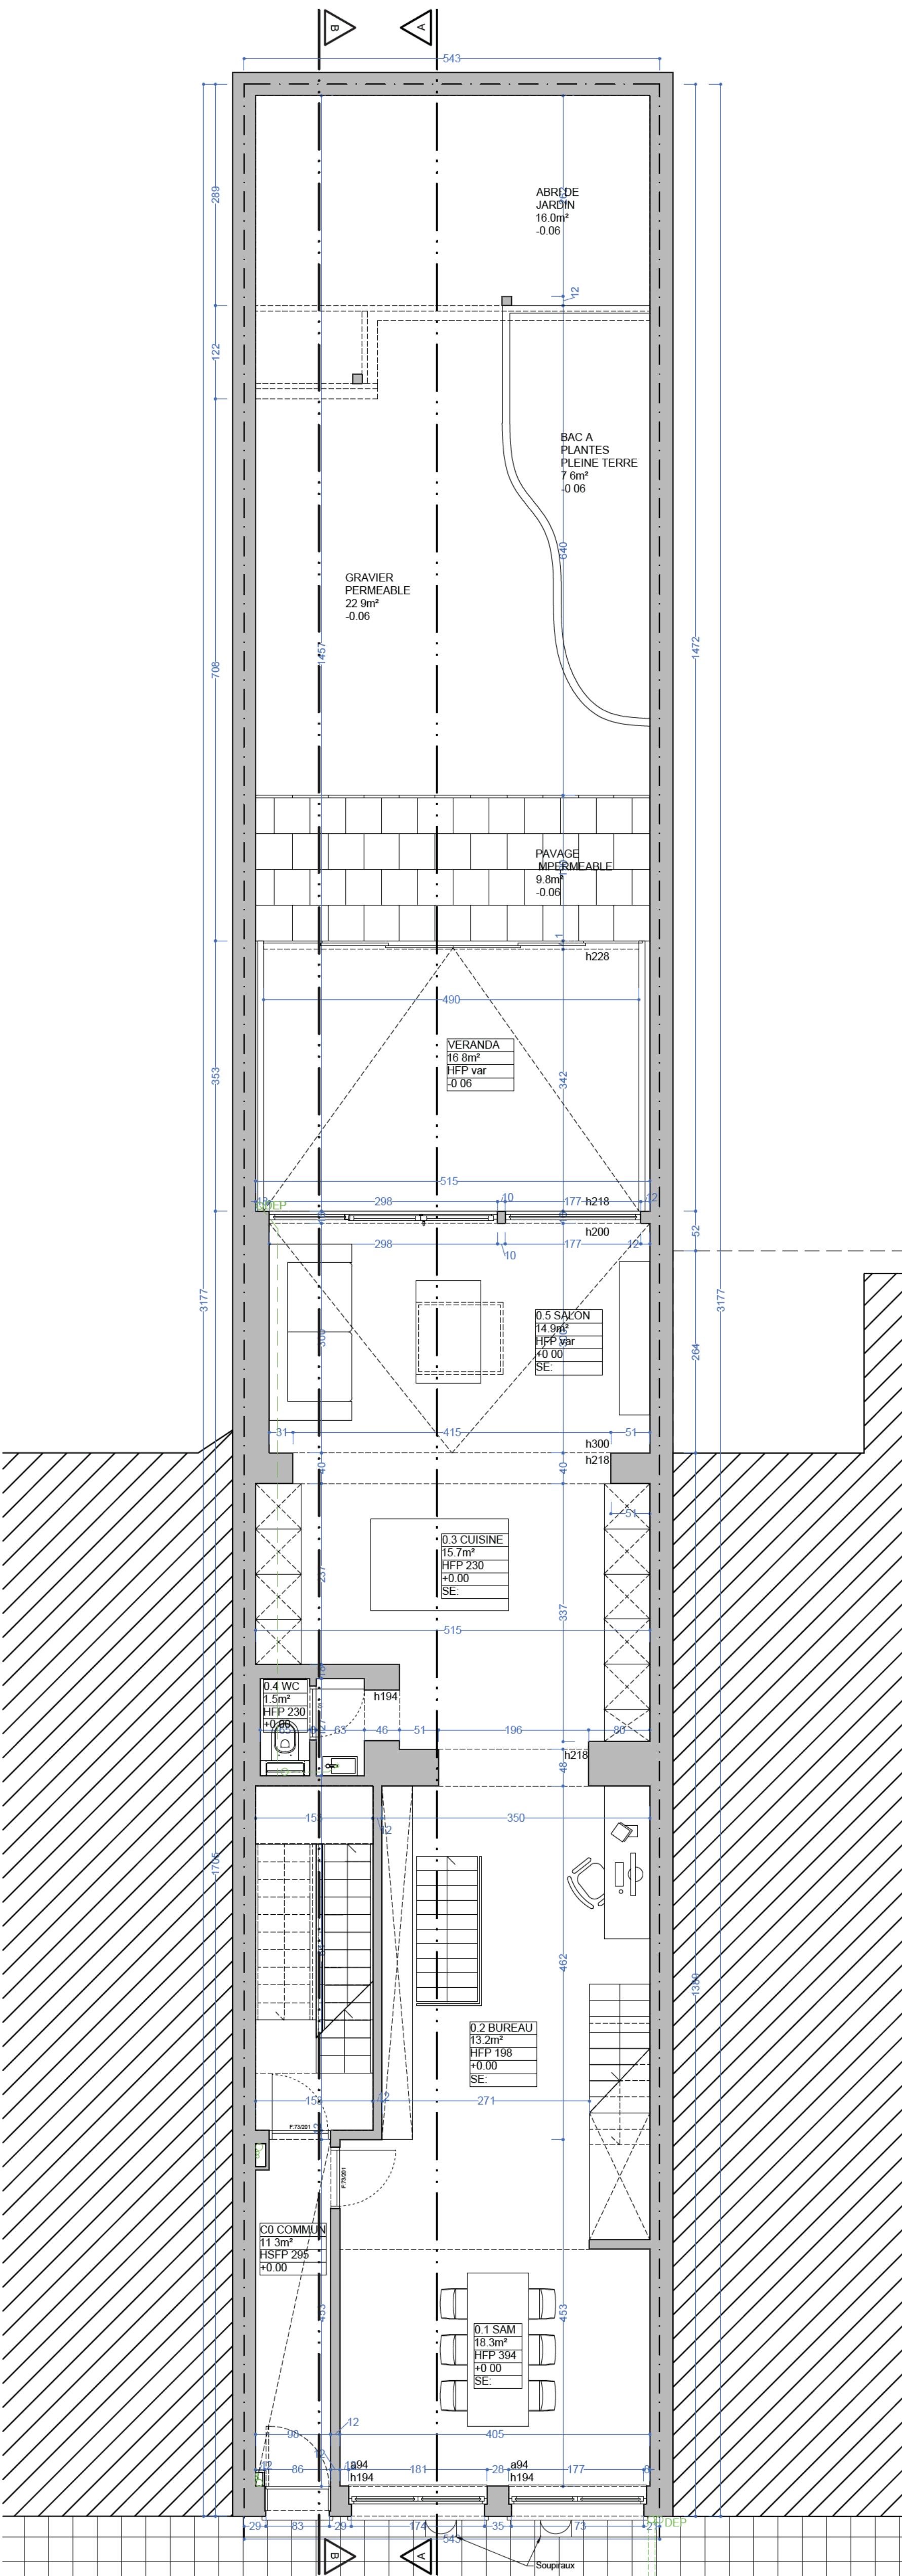


PLAN RDC

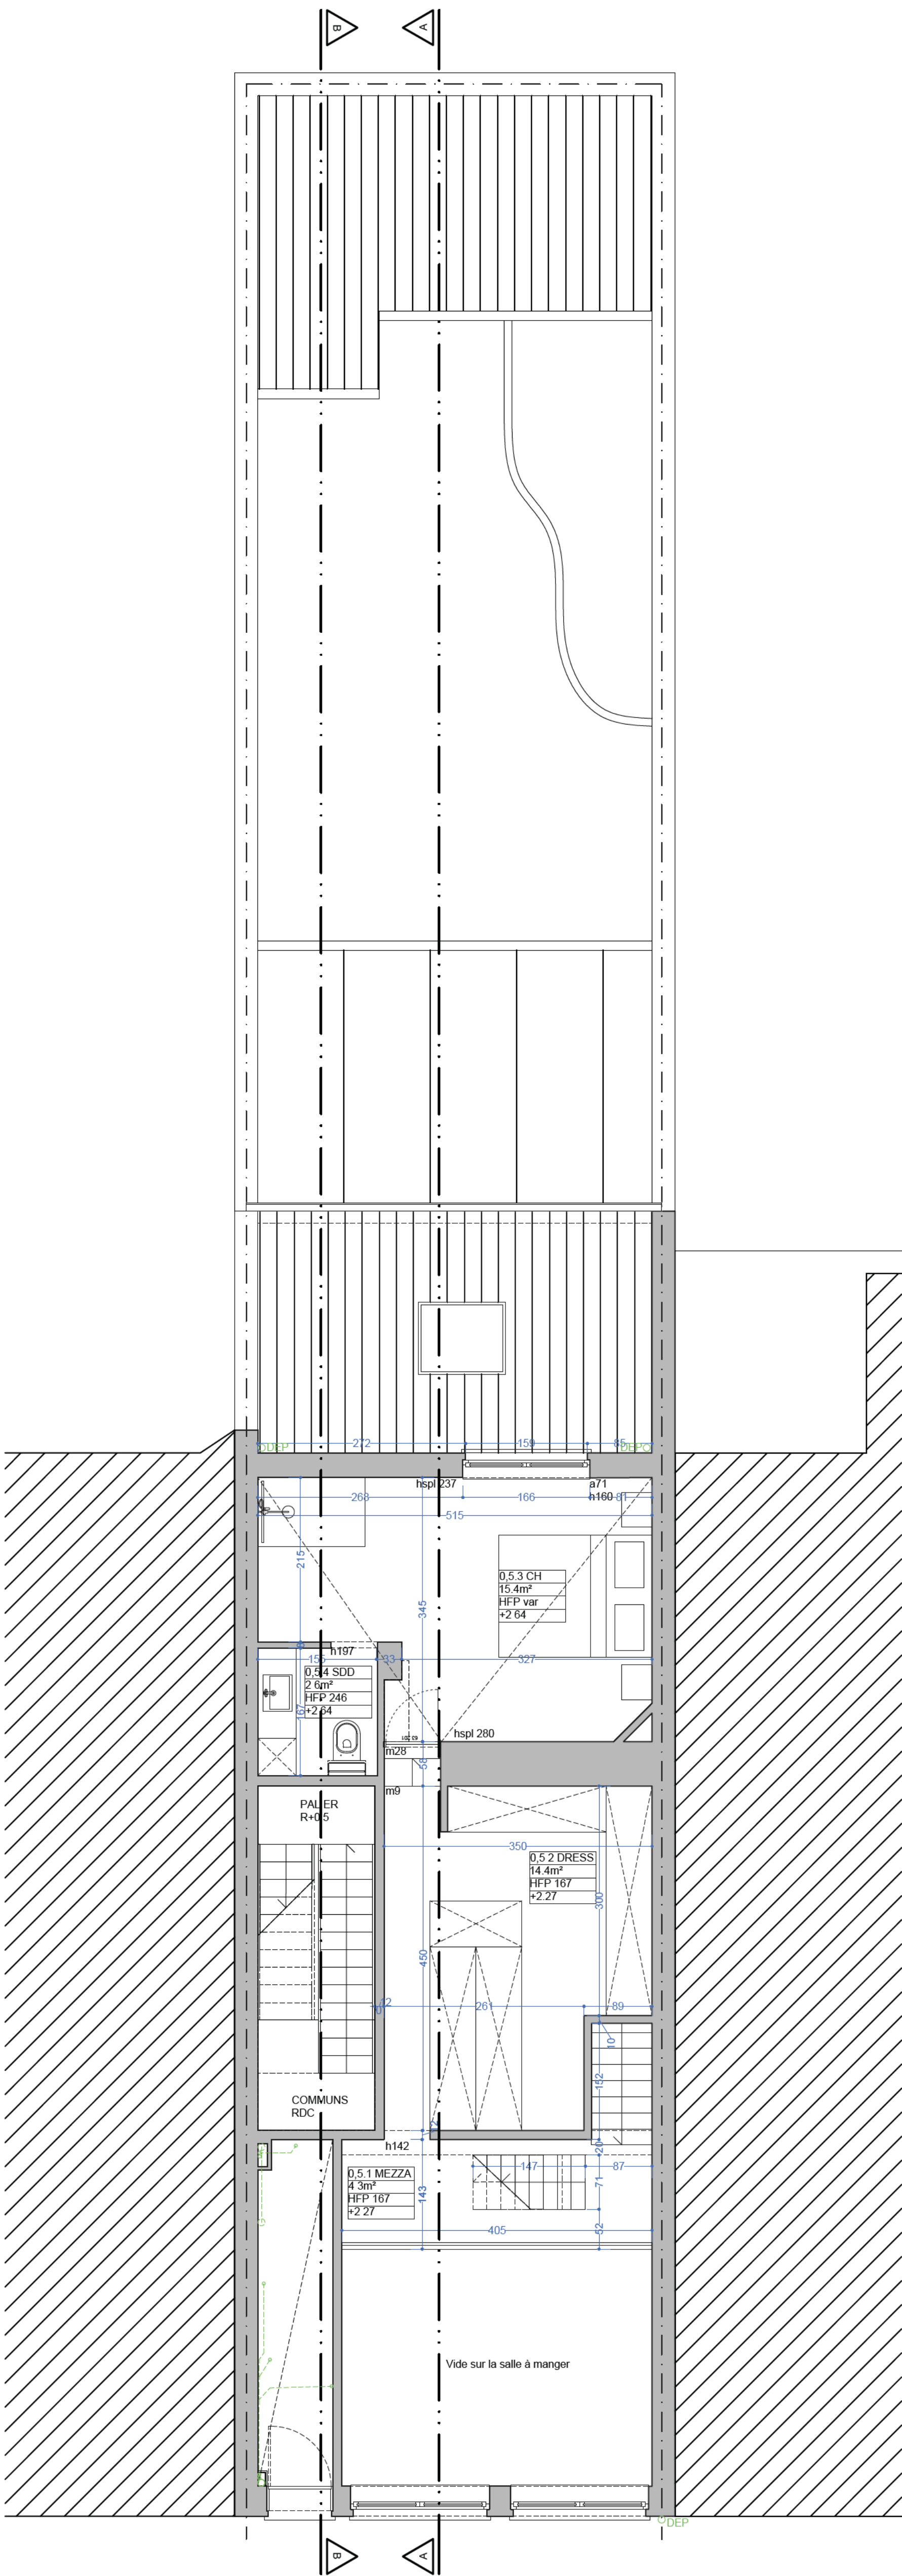


PLAN R+0,5

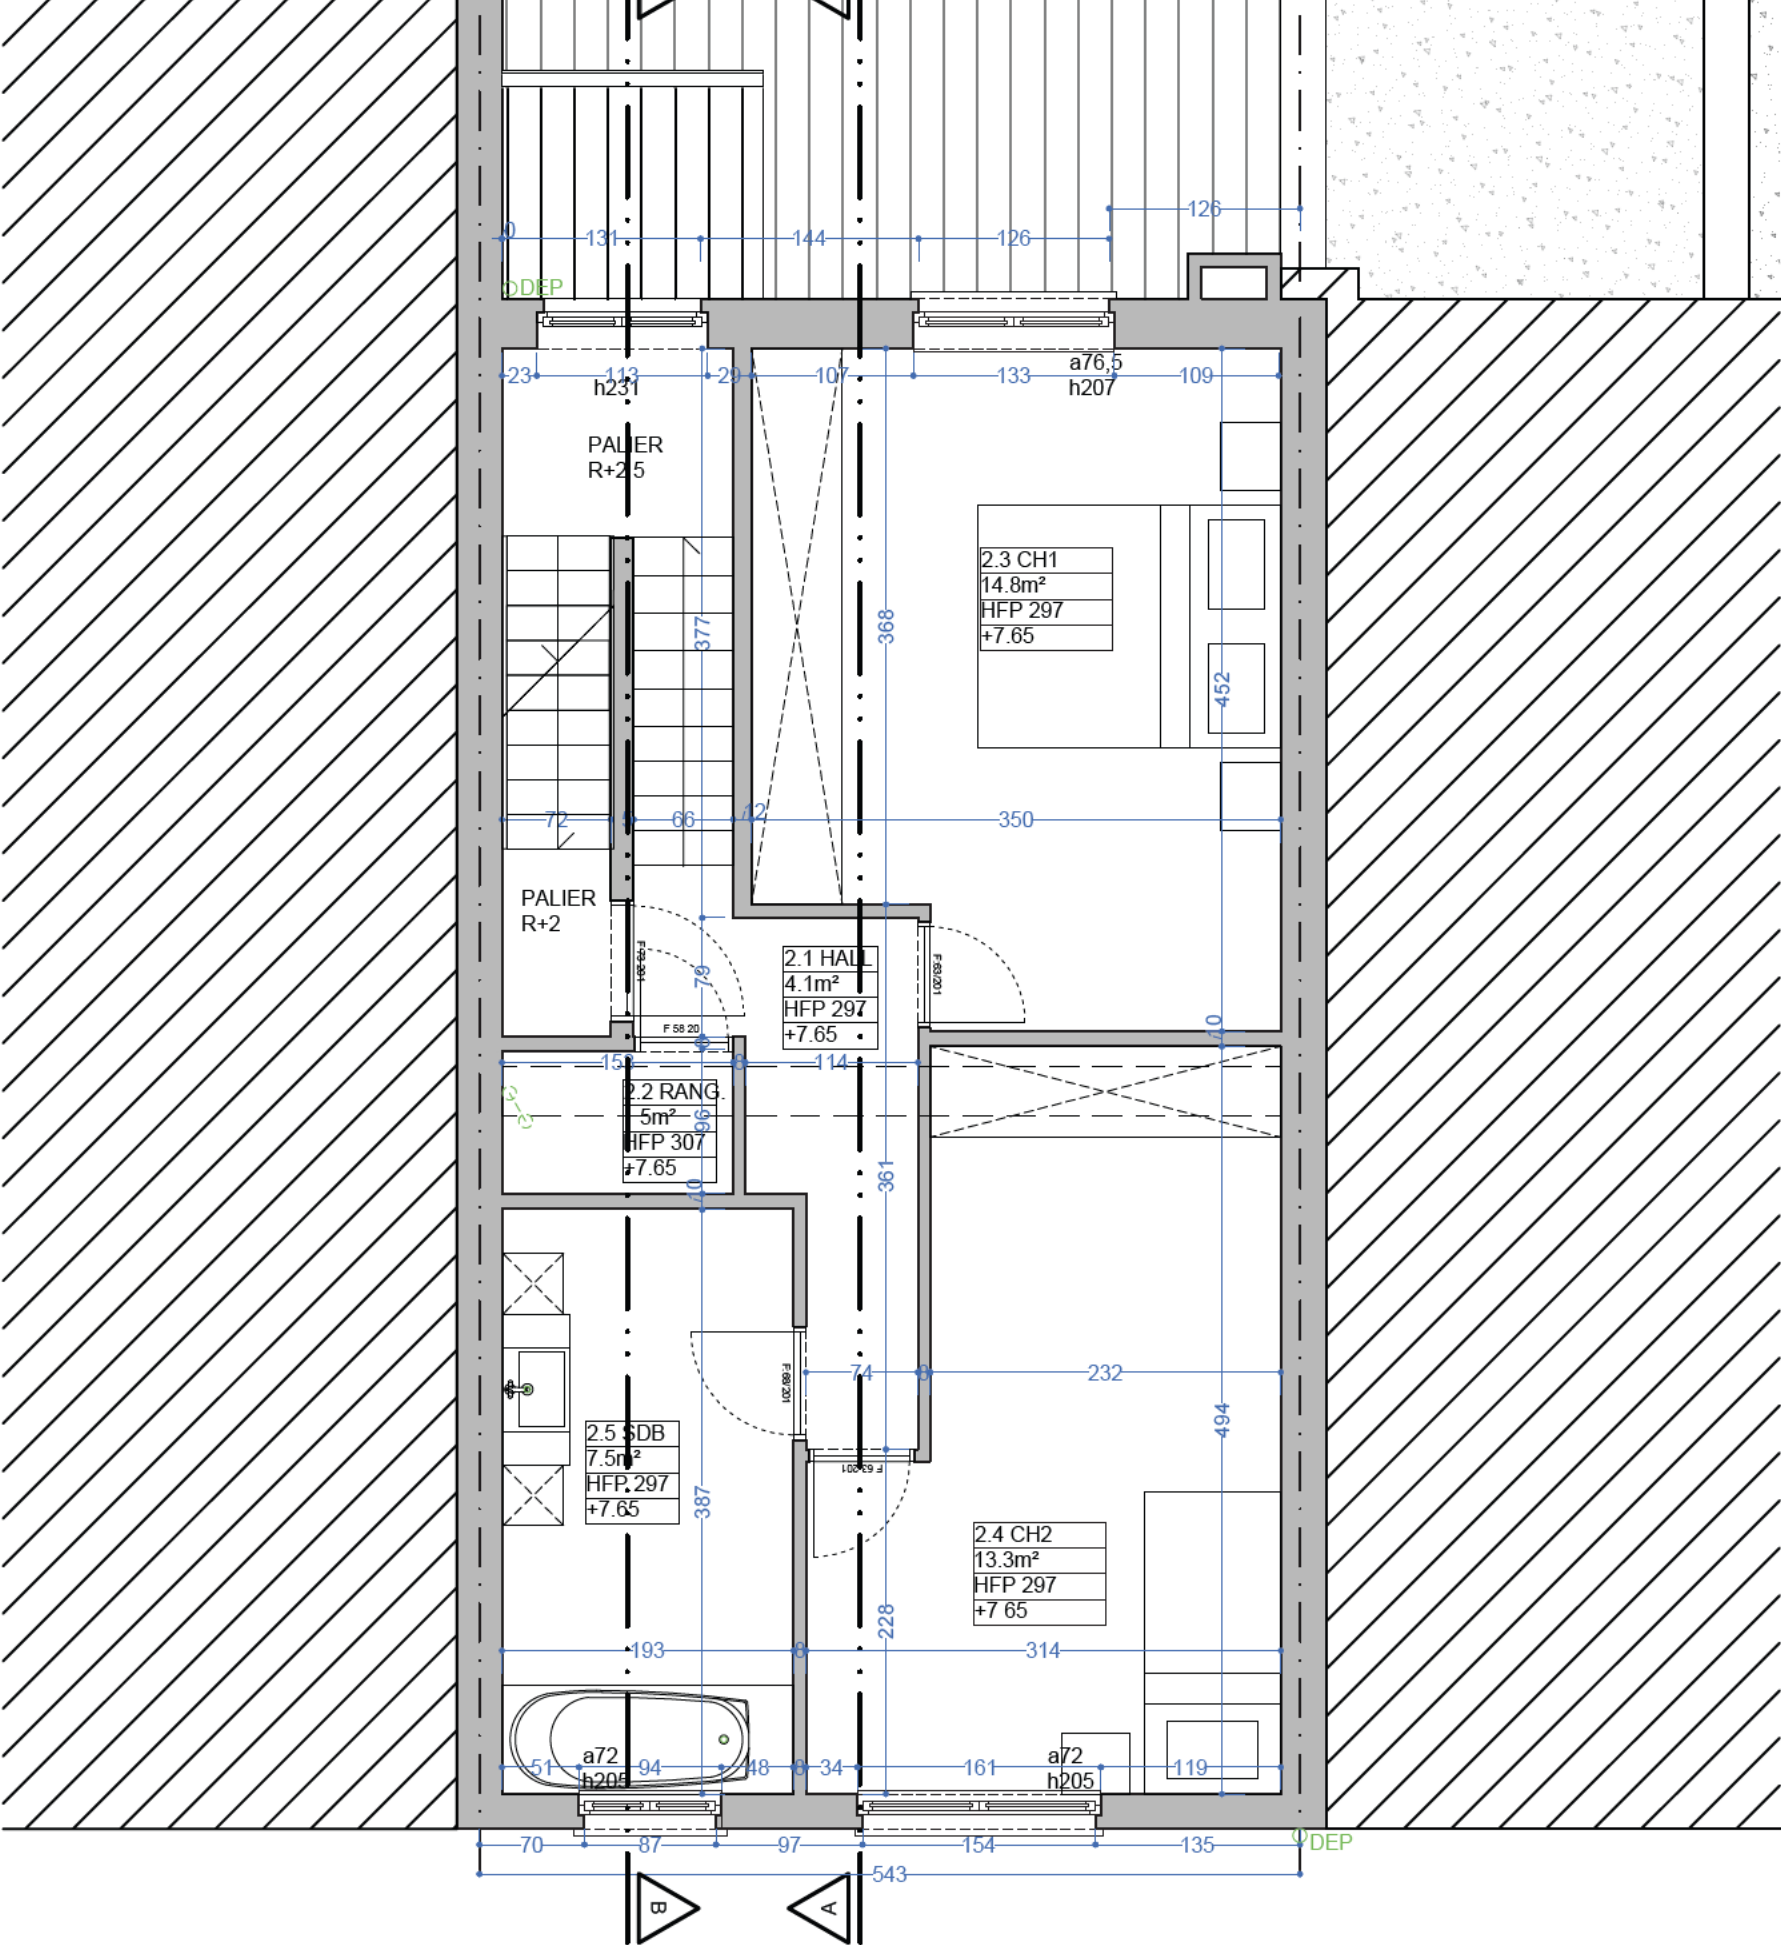


PLAN R+2

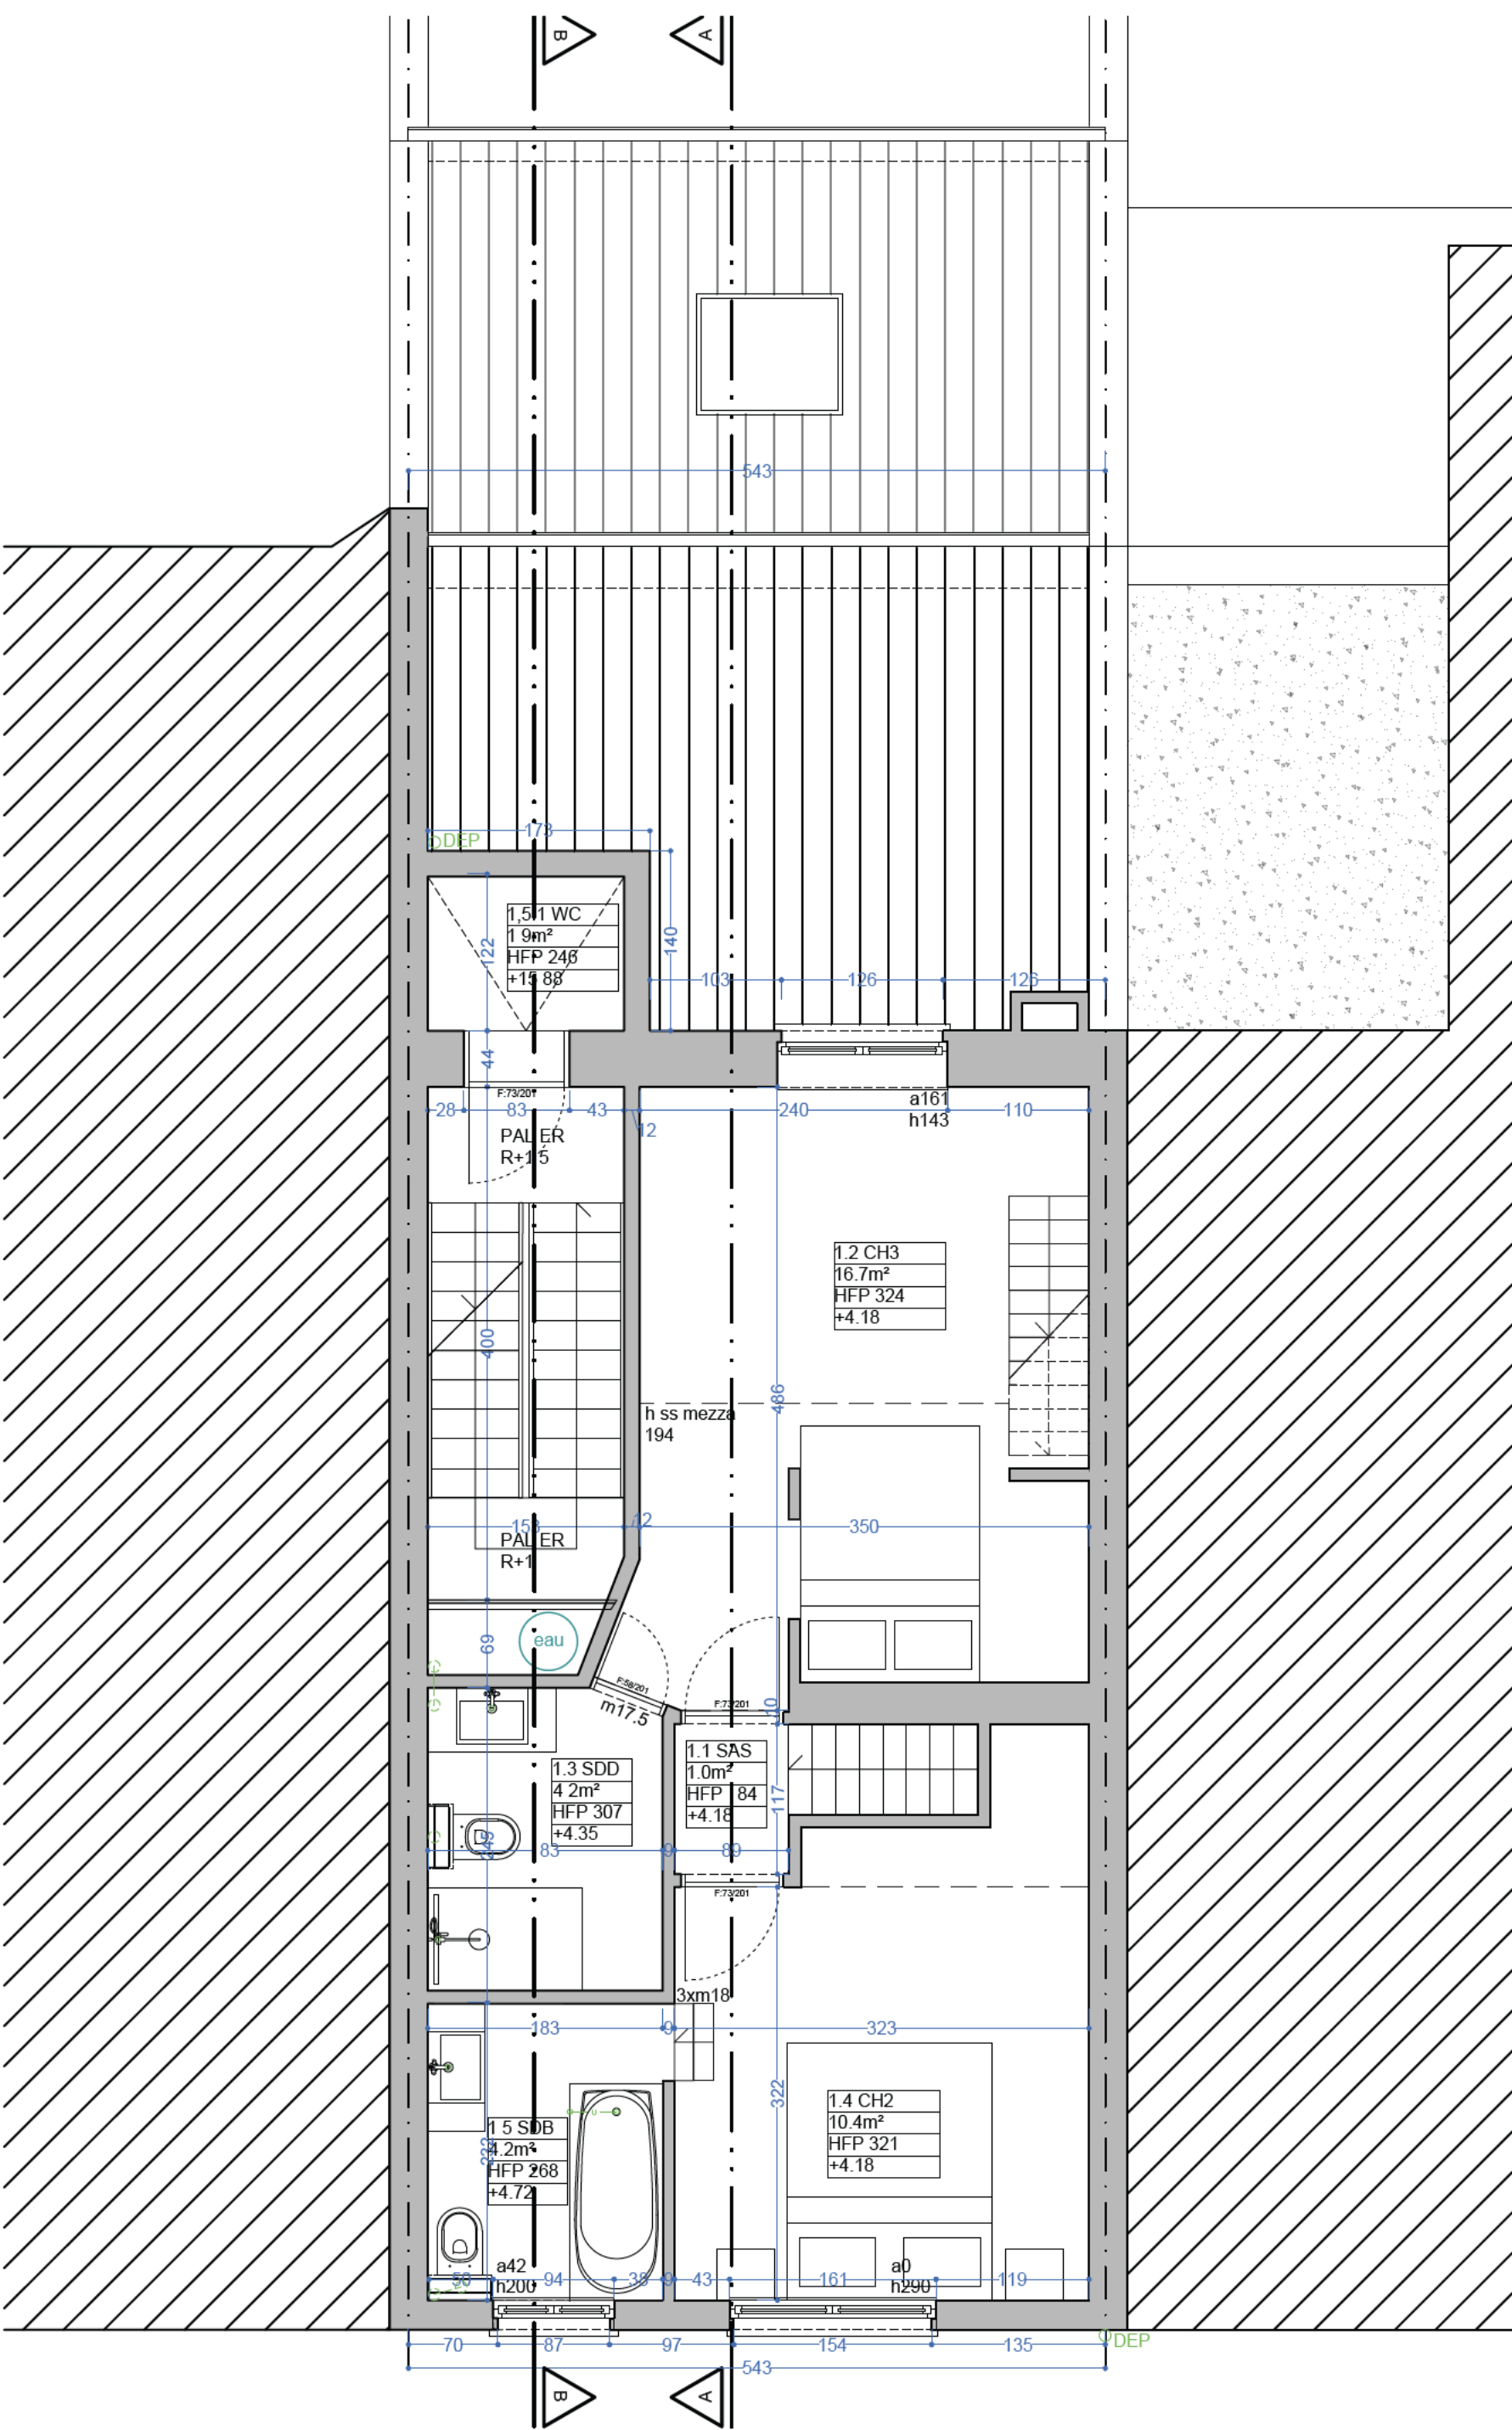



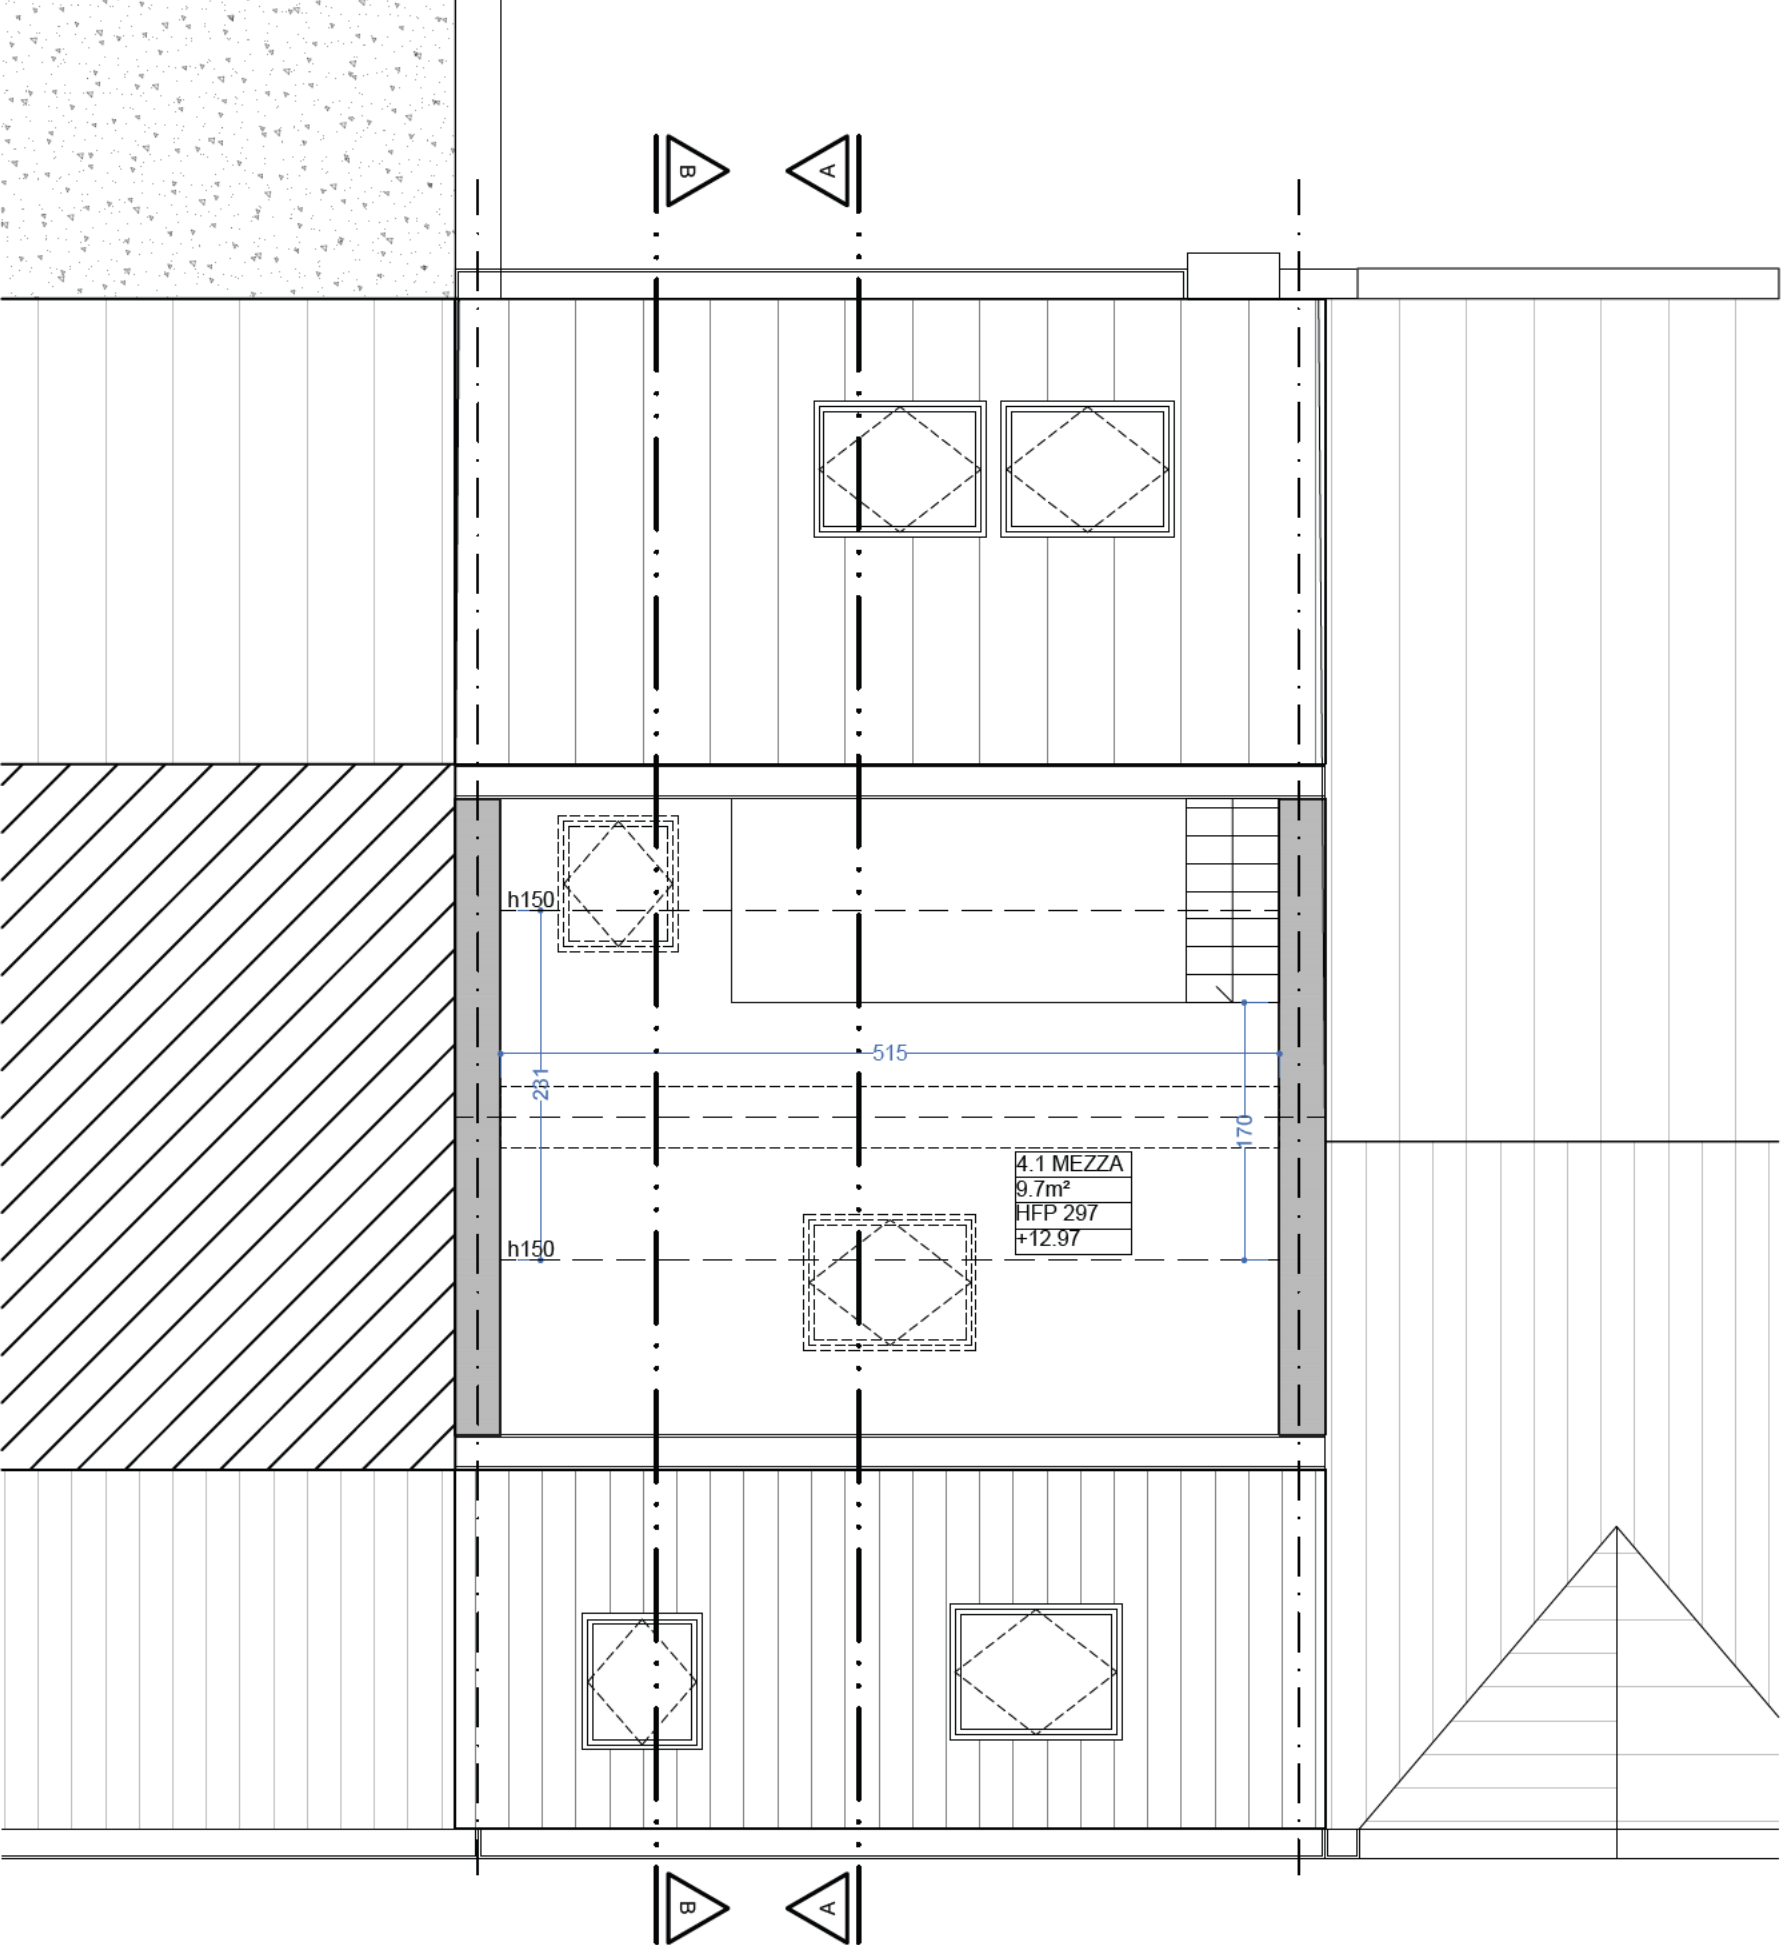

PLAN MEZZA

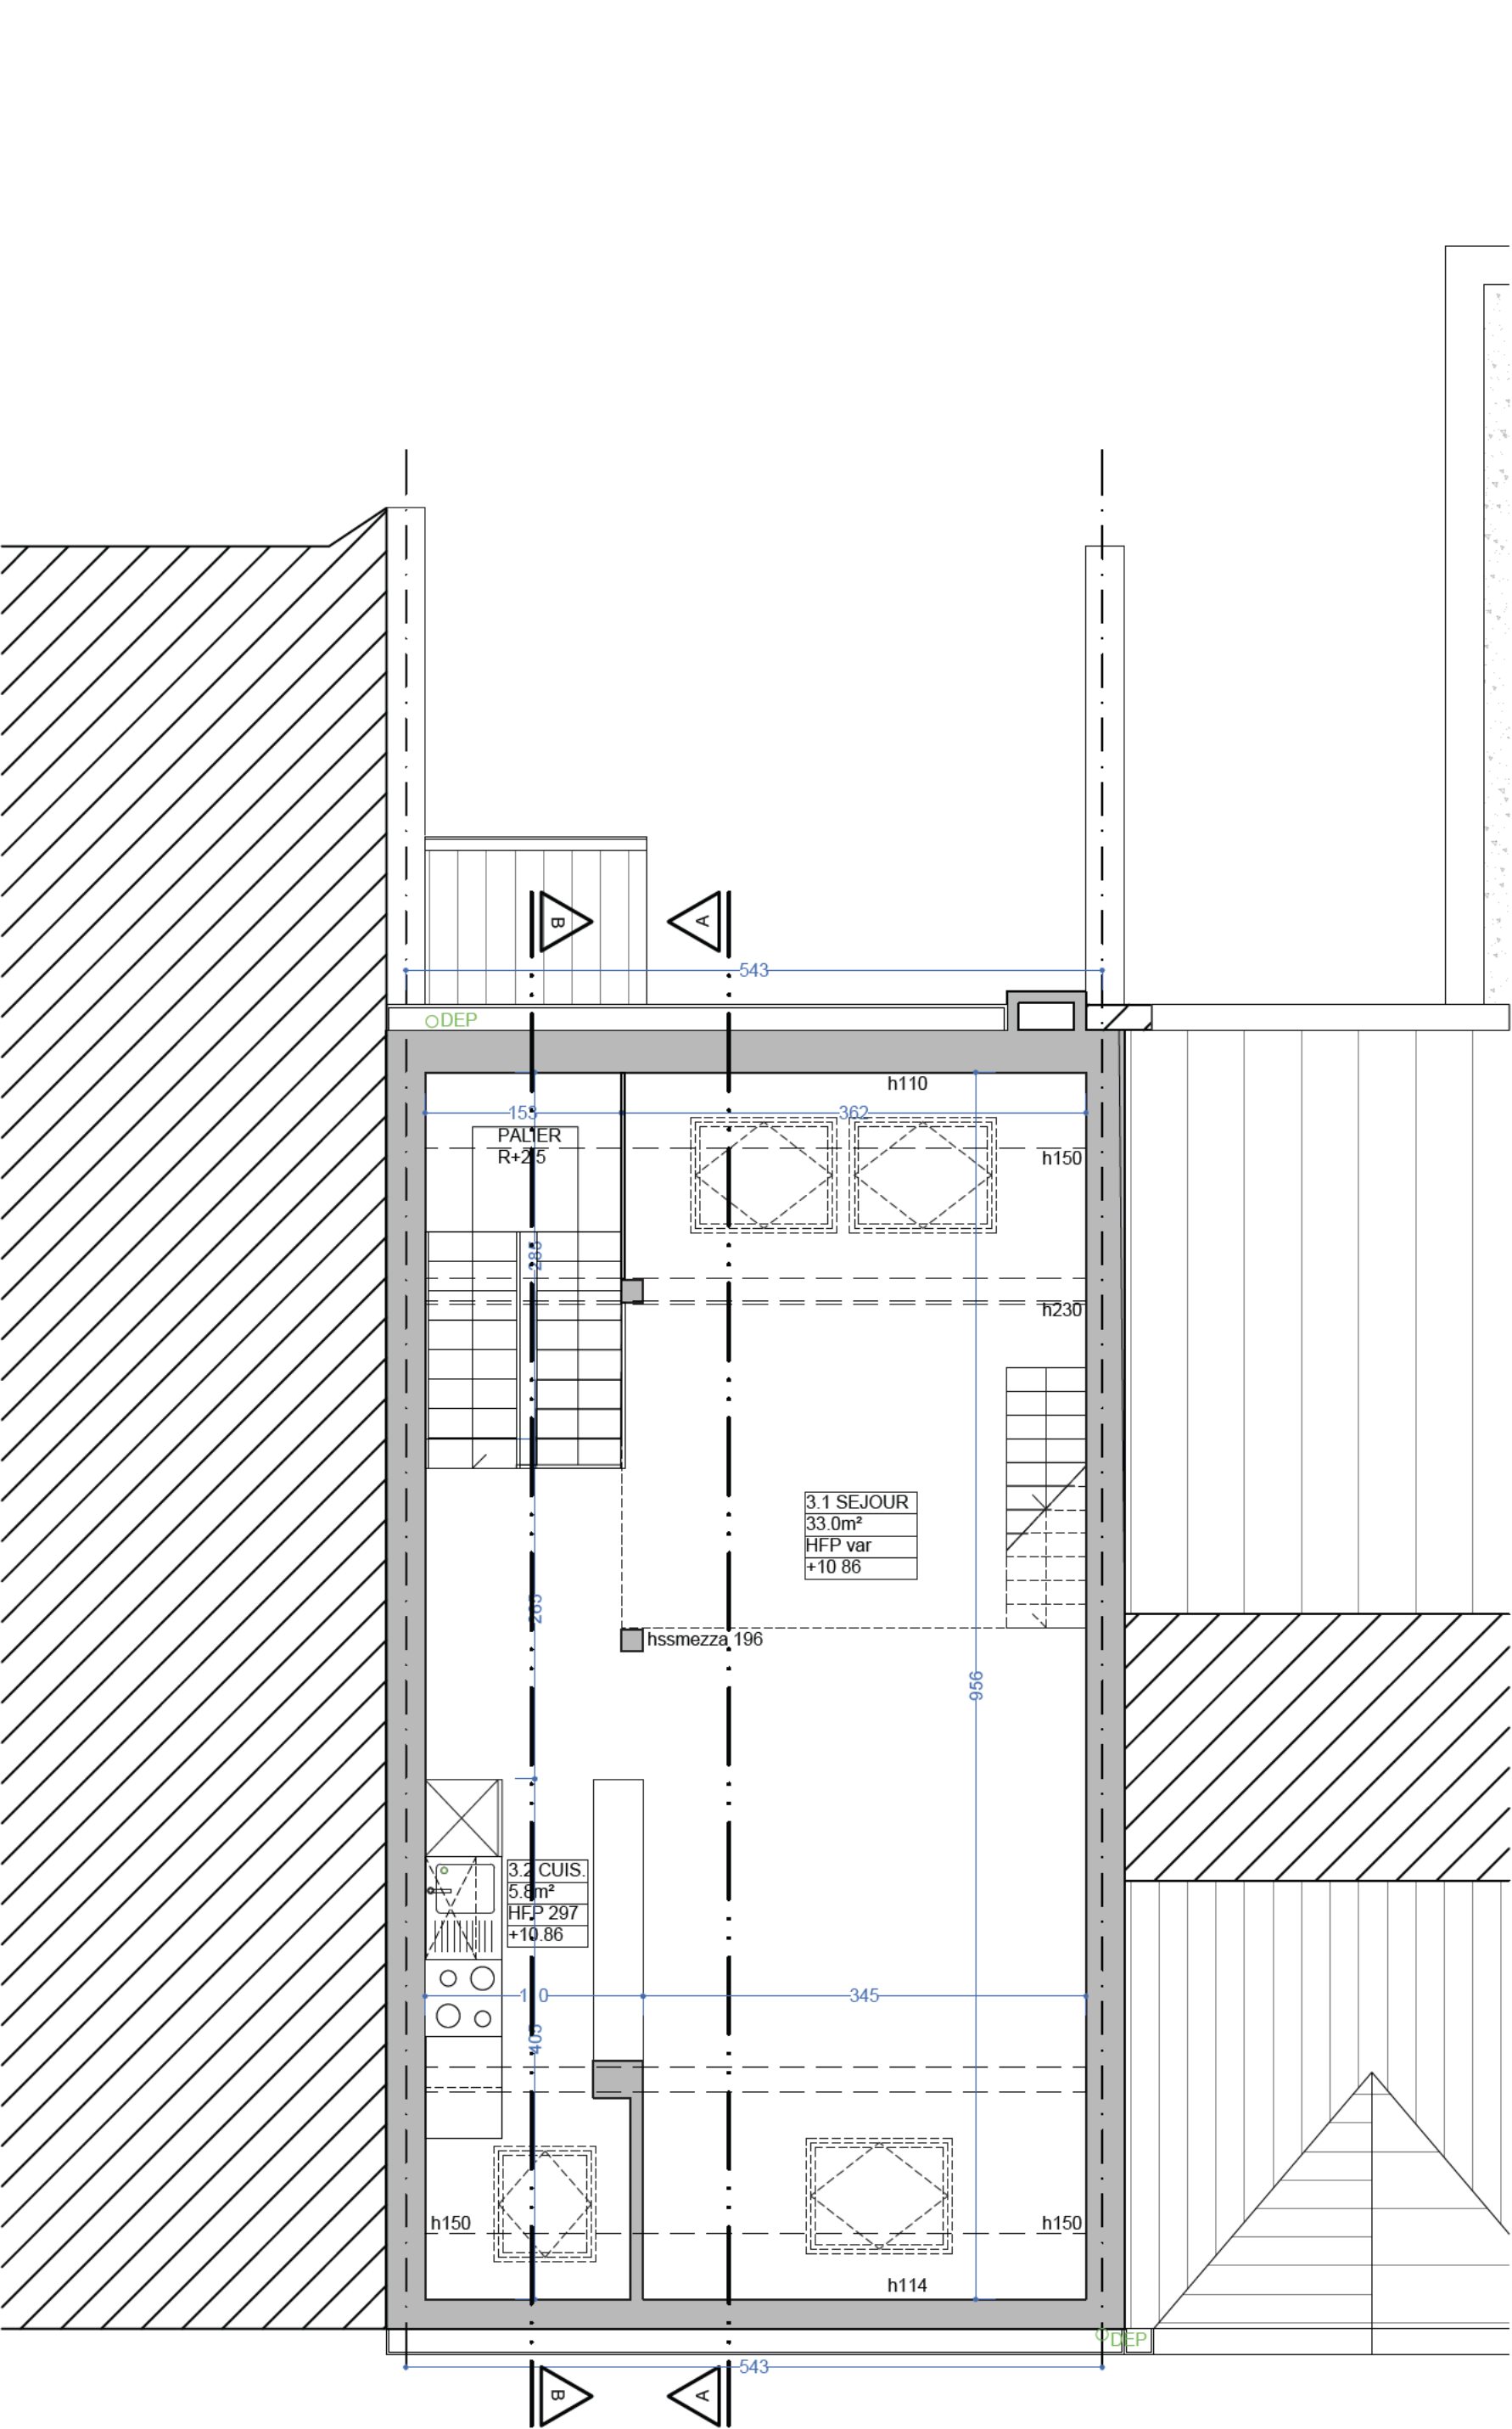

PLAN R+4

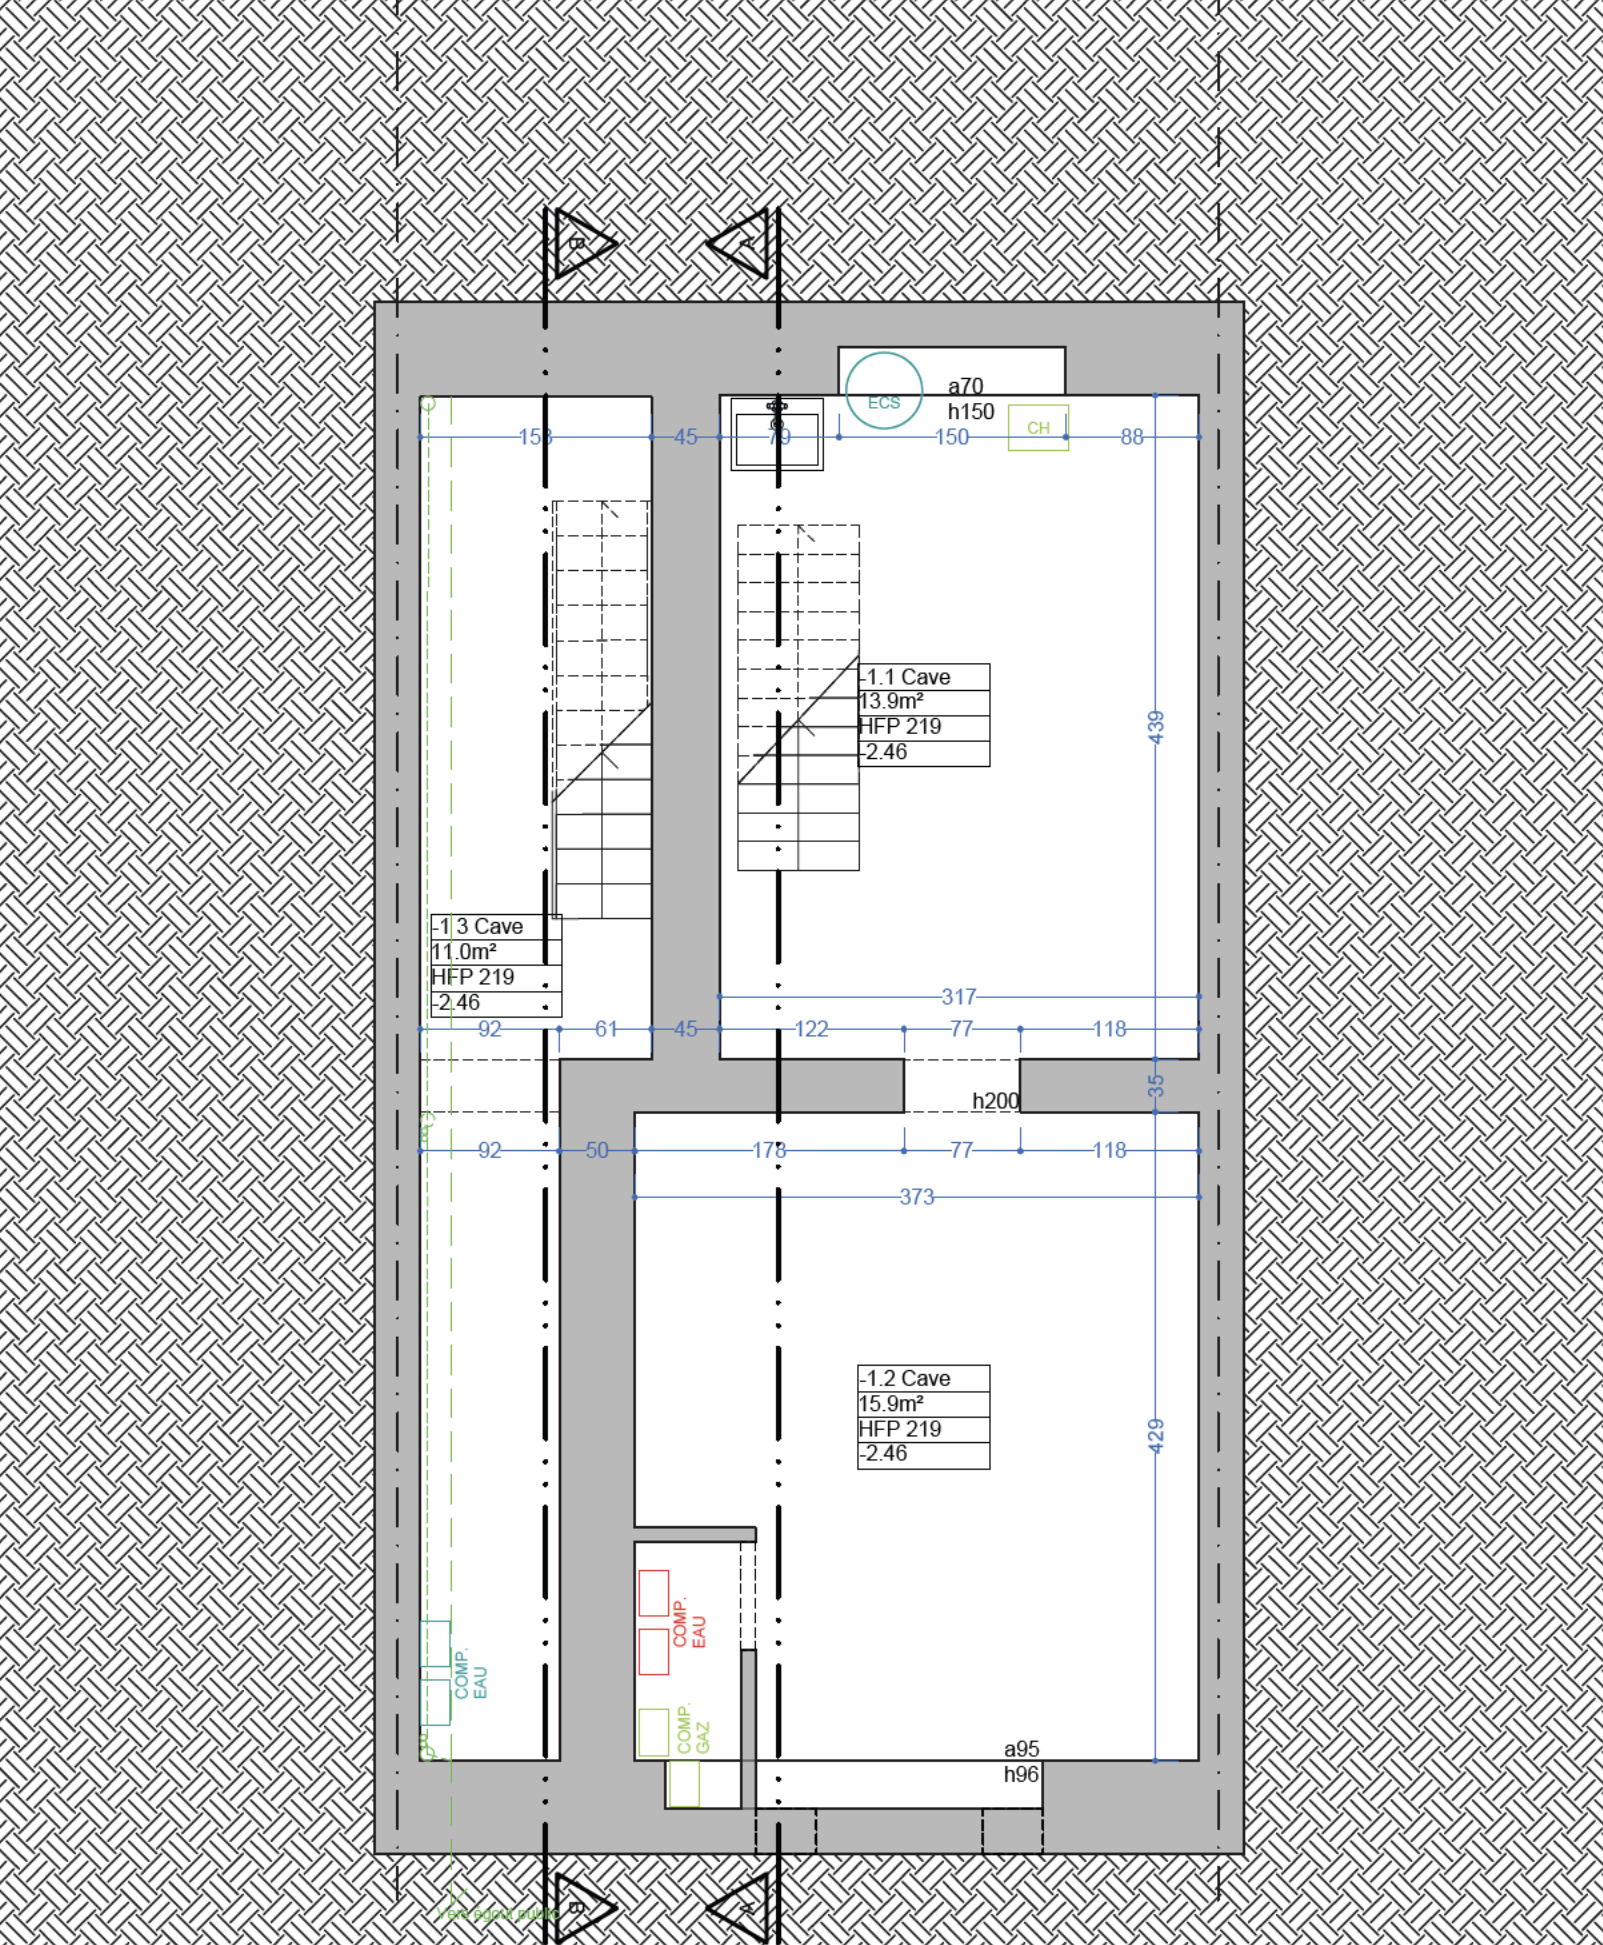


LEGENDE

- MURS EXISTANTS
- DEMOLITION
- NOUVEAUX MURS EN BETON CELLULAIRE
- NOUVEAUX MURS EN BLOCS MAÇONNES
- NOUVELLES CLOISONS LEGERES
- ISOLATION
- TOITURE VEGETALISEE

DEMANDE DE PERMIS D'URBANISME

Regularisation d'un immeuble de 2 unités

Adresse du projet Rue Pangaert, 23 - 1083 Ganshoren Cadastre Division 2, Section B, n°38n
Dossier Pangaert ID 2527

Maitre d'ouvrage M. Pangaert, 23 - 1083 Ganshoren

Ingénieur stabilite

Coordonnateur securite et sante

PEB


Entrepreneur general

Revisions		
A	02/04/2025	Premiere edition des plans du permis d'urbanisme
B		
C		
D		


Date 02/04/26 Echelle 1/50
PLANS - EXISTANTS DE FAIT 2527_PU.03

ON Architects Tanguy Besme France Roman info@on-architects.be +32 (0) 473 32 46 69


Ce document est la propriété exclusive de l'Architecte, il ne peut être communiqué, reproduit ou utilisé sans son autorisation écrite.

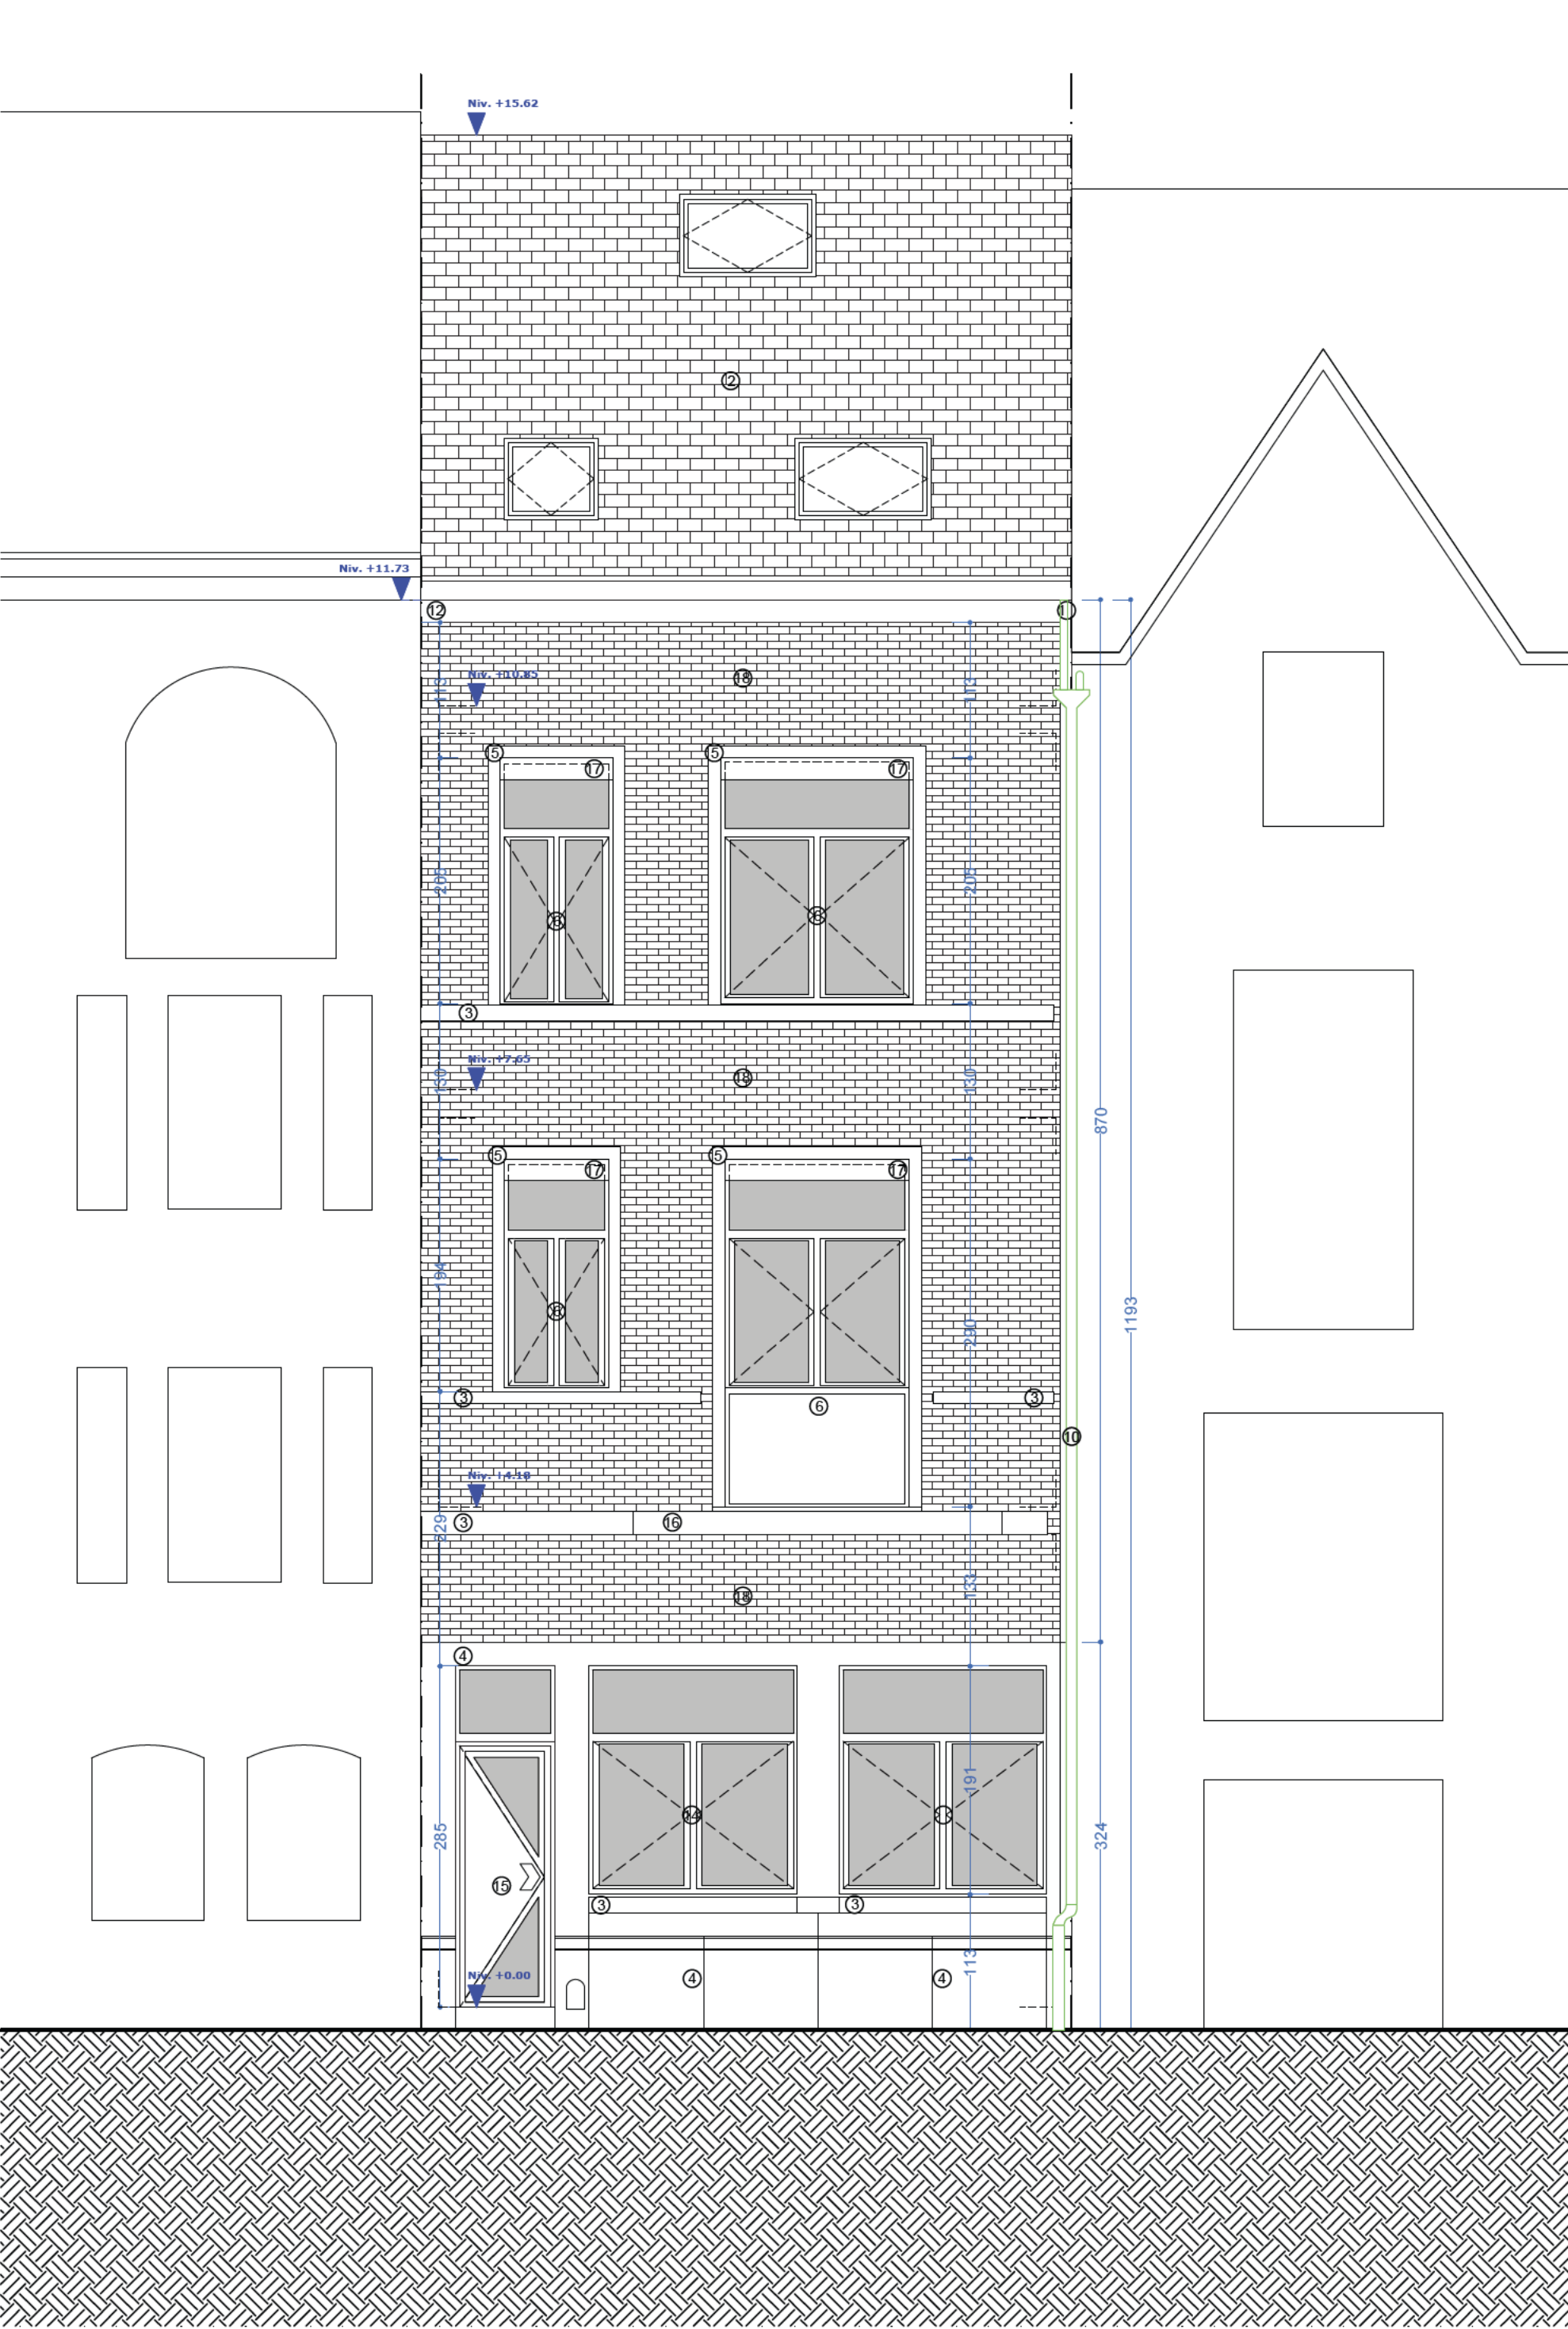


FACADE AVANT

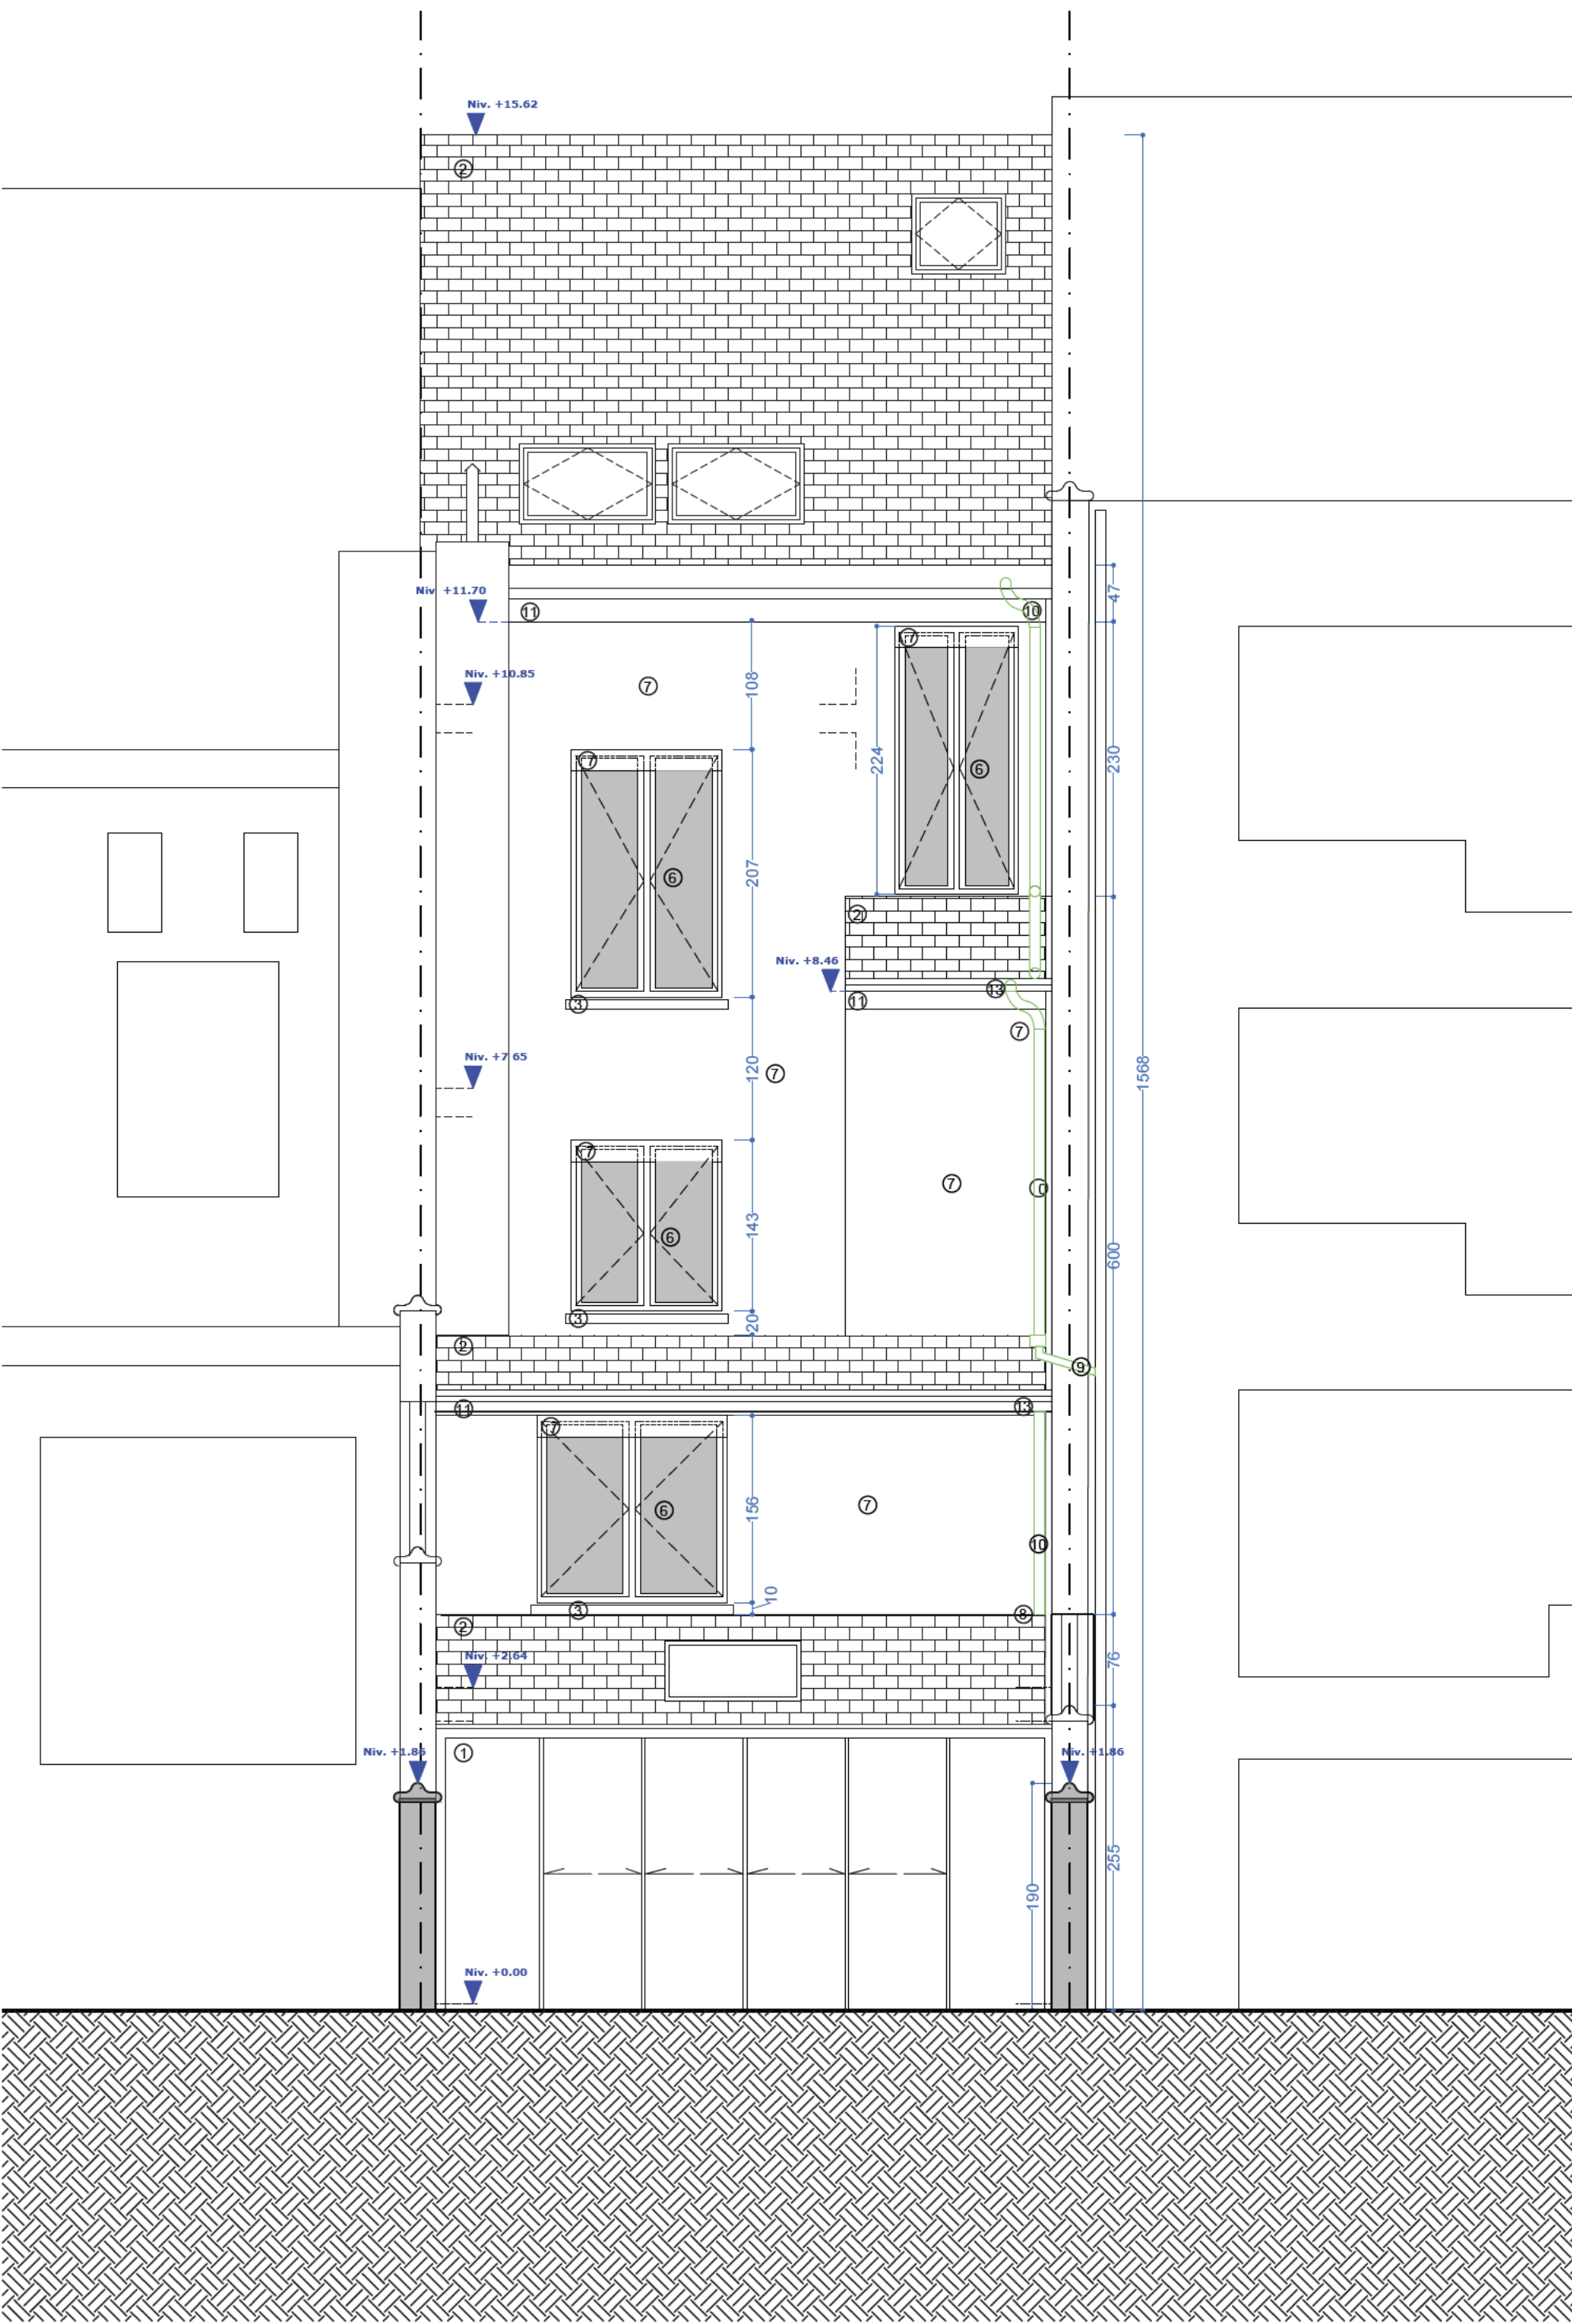

FACADE ARRIERE

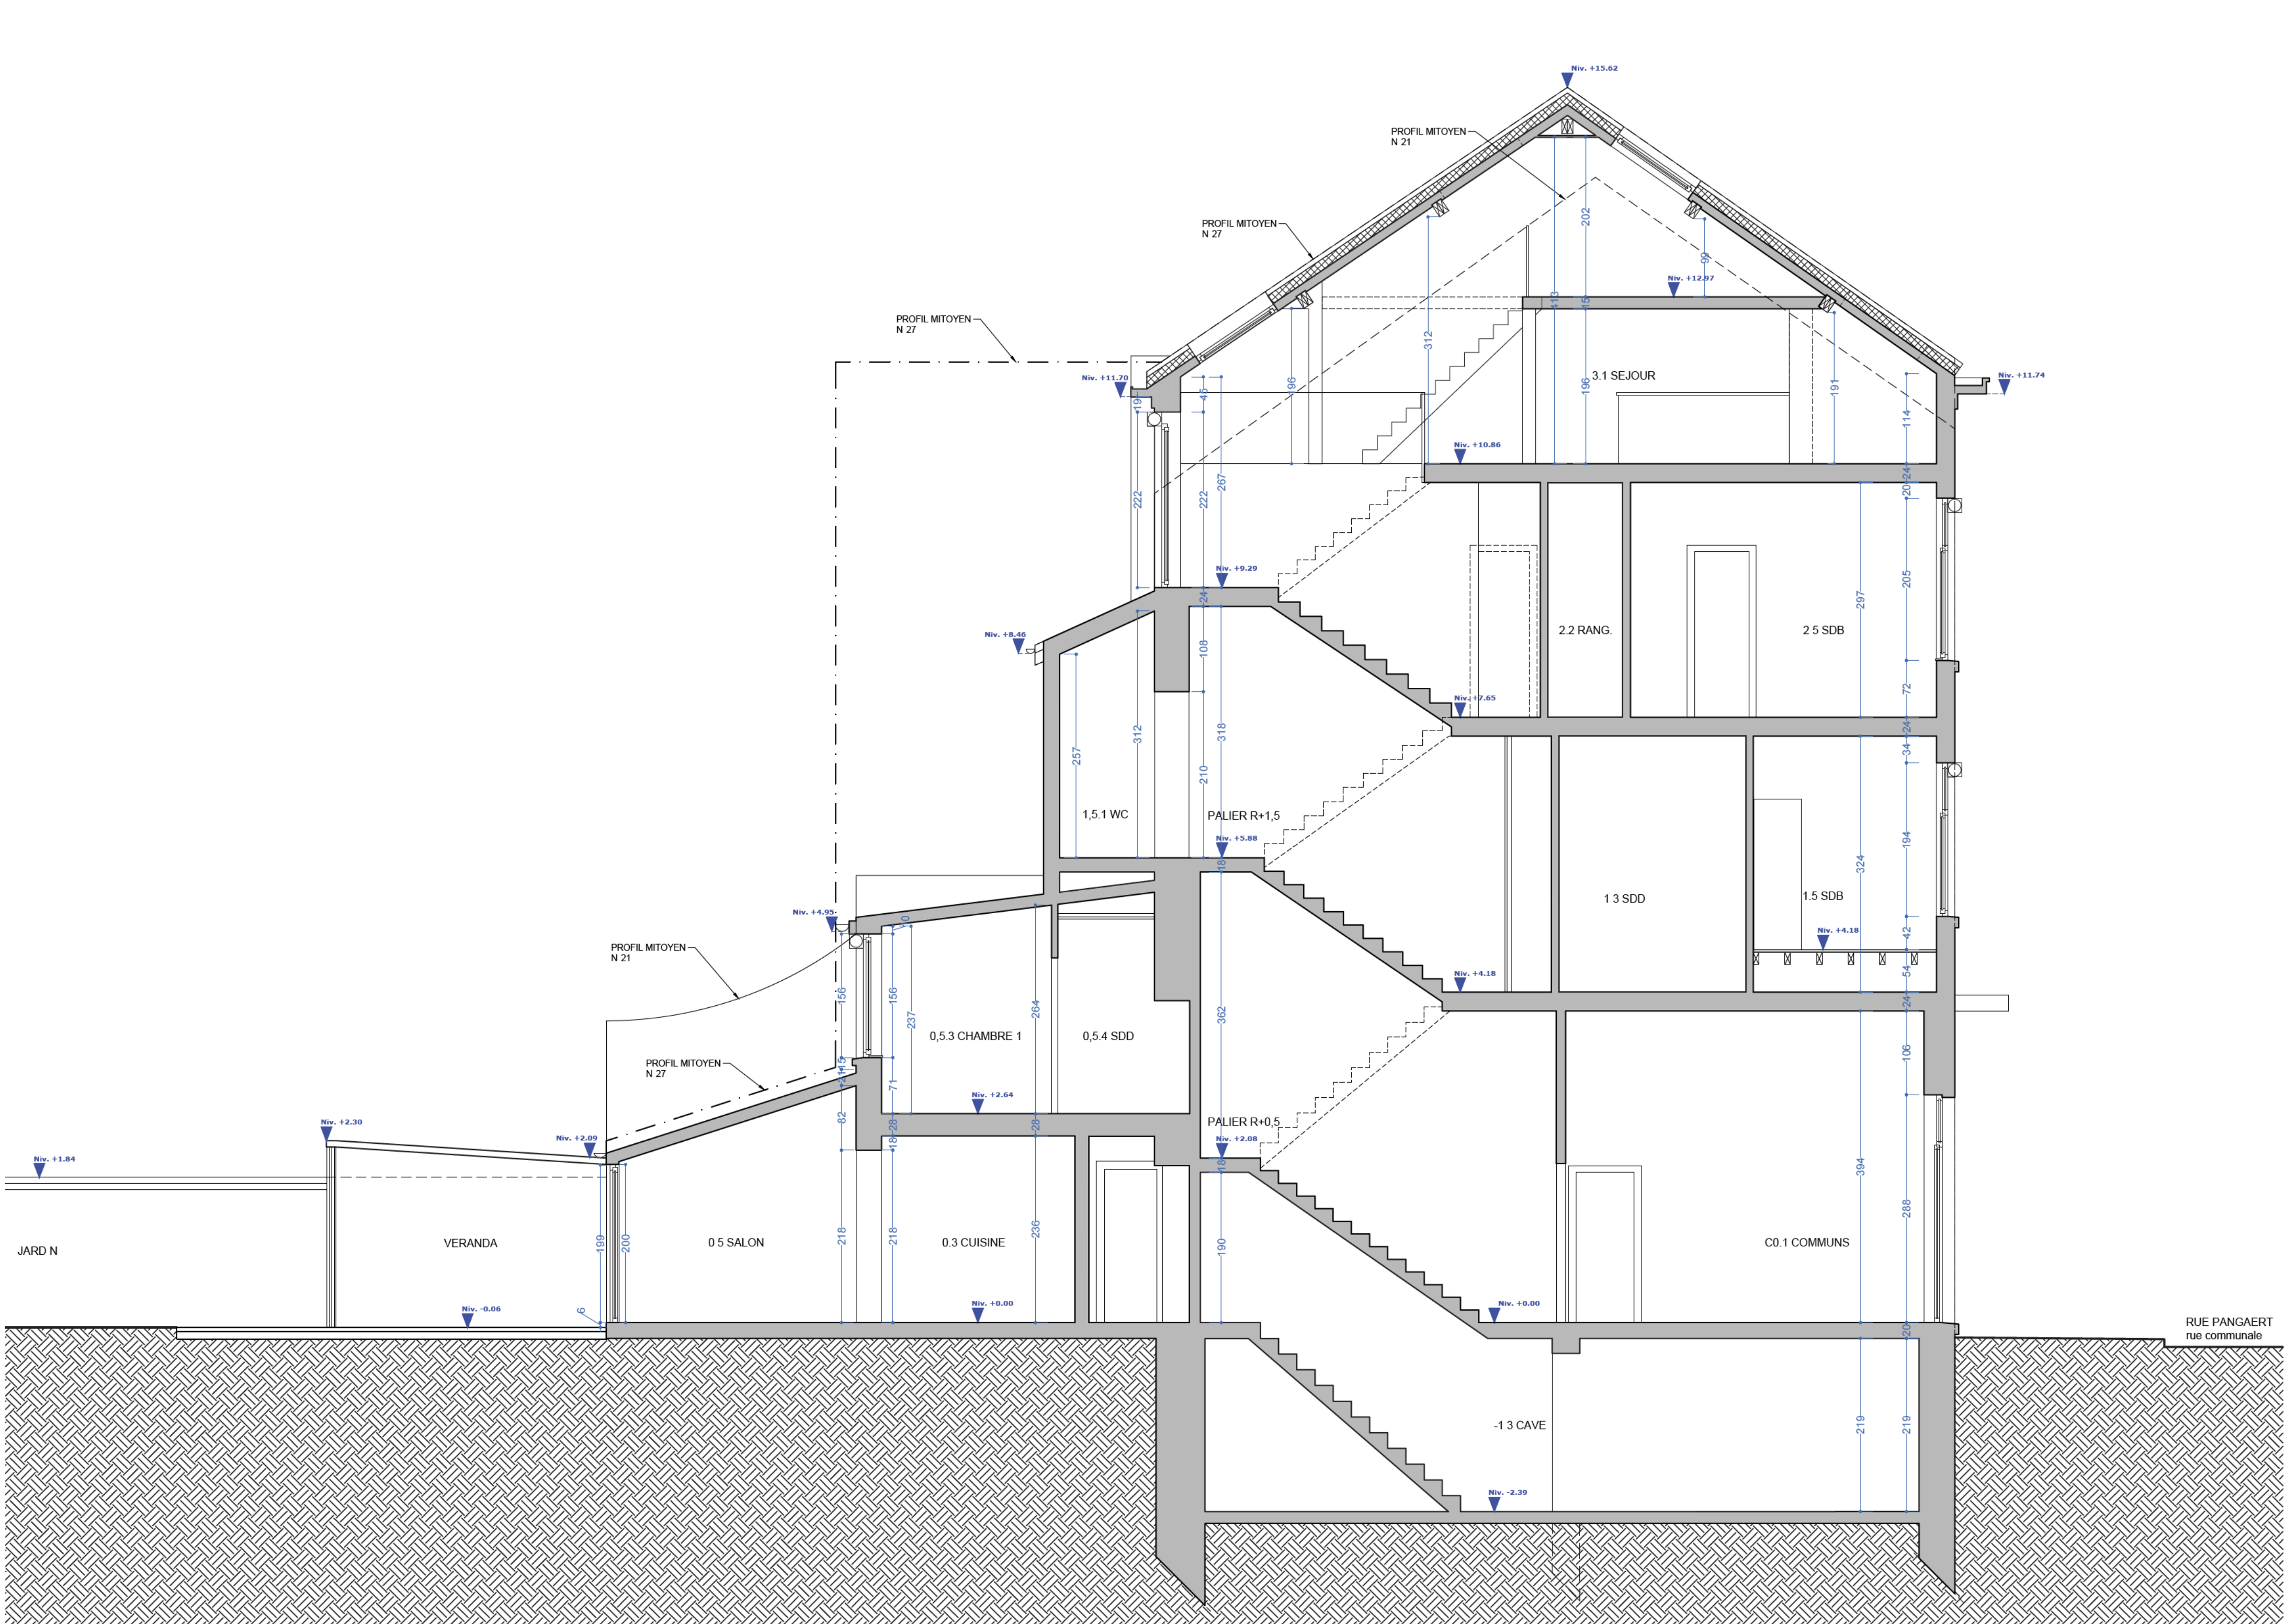

COUPE BB

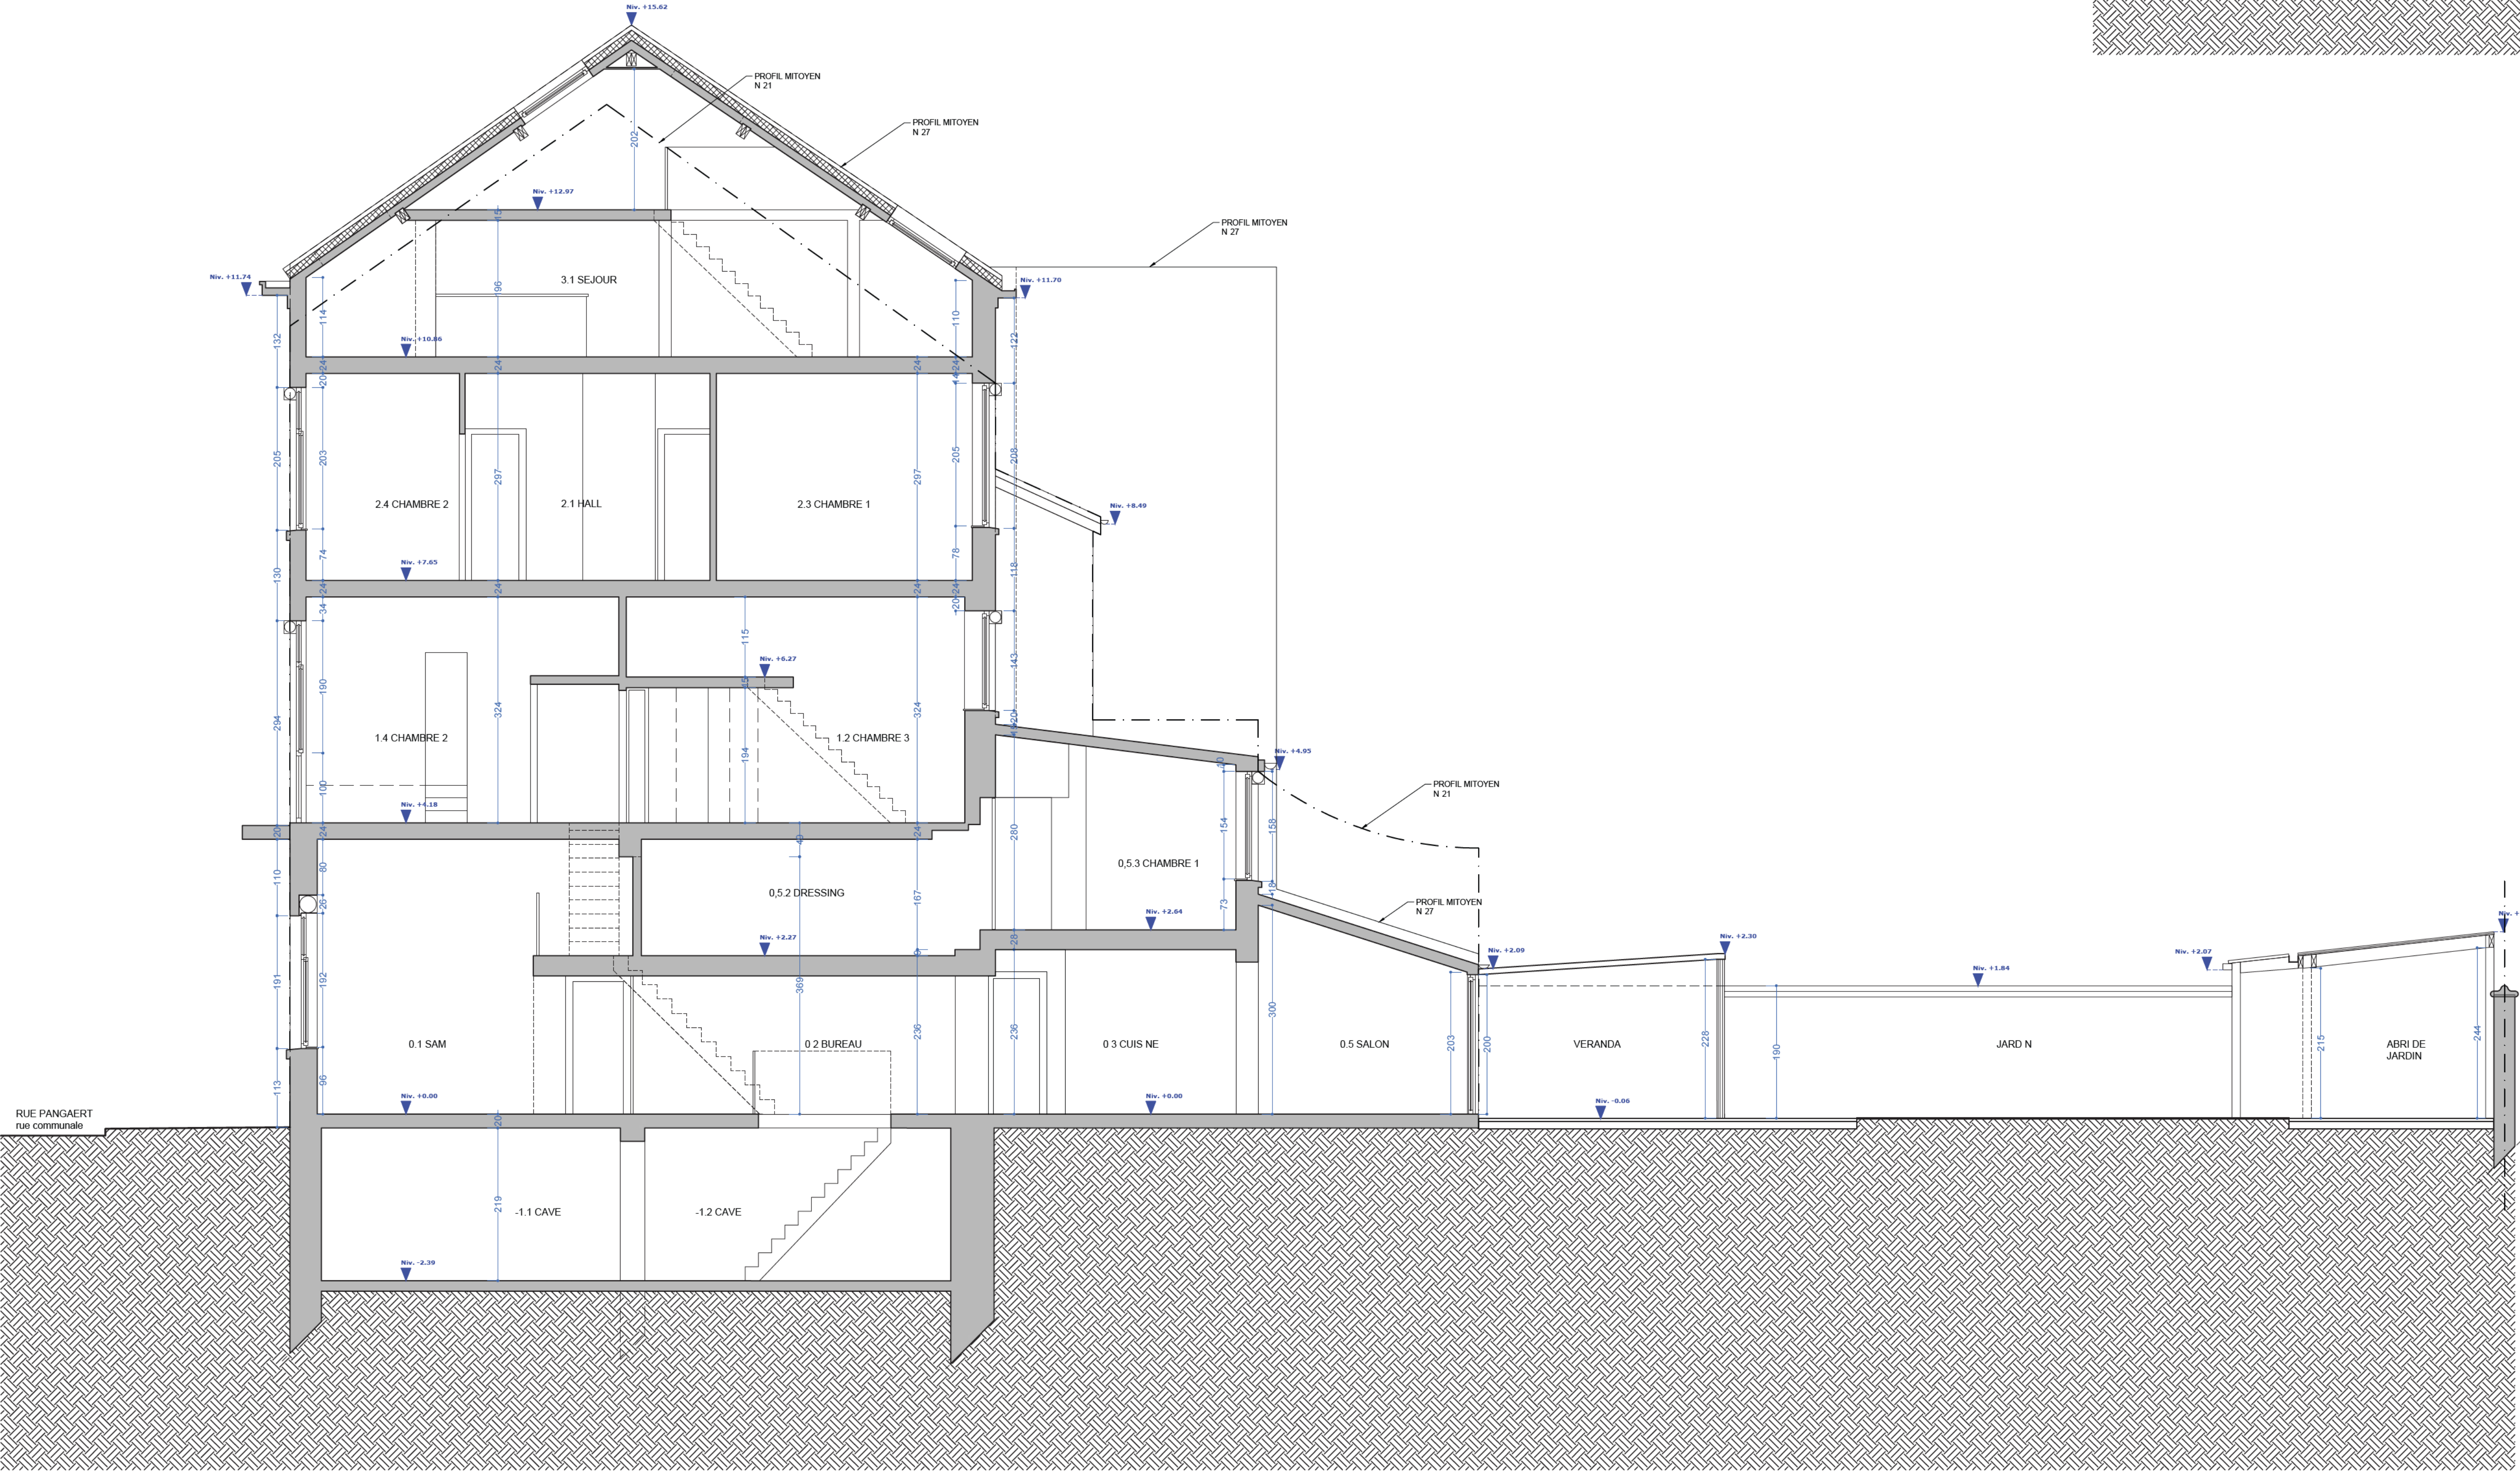

COUPE AA

LEGENDE DES MATERIAUX

- Véranda en aluminium/vitrée, teinte anthracite et grise
- Tuile terre cuite rouge
- Seuil en pierre bleue
- Soubassement en pierre bleue
- Pierre bleue peinte en blanc
- Châssis bois lasuré foncé
- Enduit/Cimentage de teinte blanche
- Solin en zinc naturel
- DEP en PVC
- DEP en zinc naturel
- Corniche en bois peinte en blanc
- Corniche en bois peinte en noir
- Gouttière en zinc naturel
- Châssis en PVC imitation bois
- Porte d'entrée en bois de teinte brun foncé
- Dalle de béton formant balcon
- Volet roulant
- Briques peintes en rouge

LEGENDE

- MURS EXISTANTS
- DEMOLITION
- NOUVEAUX MURS EN BETON CELLULAIRE
- NOUVEAUX MURS EN BLOCS MAÇONNES
- NOUVELLES CLOISONS LEGERES
- ISOLATION
- TOITURE VEGETALISEE

DEMANDE DE PERMIS D'URBANISME

Regularisation d'un immeuble de 2 unités

Adresse du projet	Rue Pangaert, 23 - 1083 Ganshoren	Cadastre Division 2, Section B, n°38n
Dossier	Pangaert	ID 2527

Maître d'ouvrage	Jean Pangaert, 23 - 1083 Ganshoren
------------------	------------------------------------

Ingenieur stabilite

Coordinateur securite et sante

FEB

Entrepreneur general

Revisions


A	B	C	D
02/04/2026	Premiere edition des plans du permis d'urbanisme		


Date 02/04/26 Echelle 1/50

COUPES/ELEVATIONS - EXISTANTS DE FAIT 2527_PU.04


ON Architects Timmy Beens France Roman info@on-architects.be +32 (0) 473 32 46 69

Ce document est la propriété exclusive de l'Architecte, il ne peut être communiqué, reproduit ou utilisé sans son autorisation écrite.

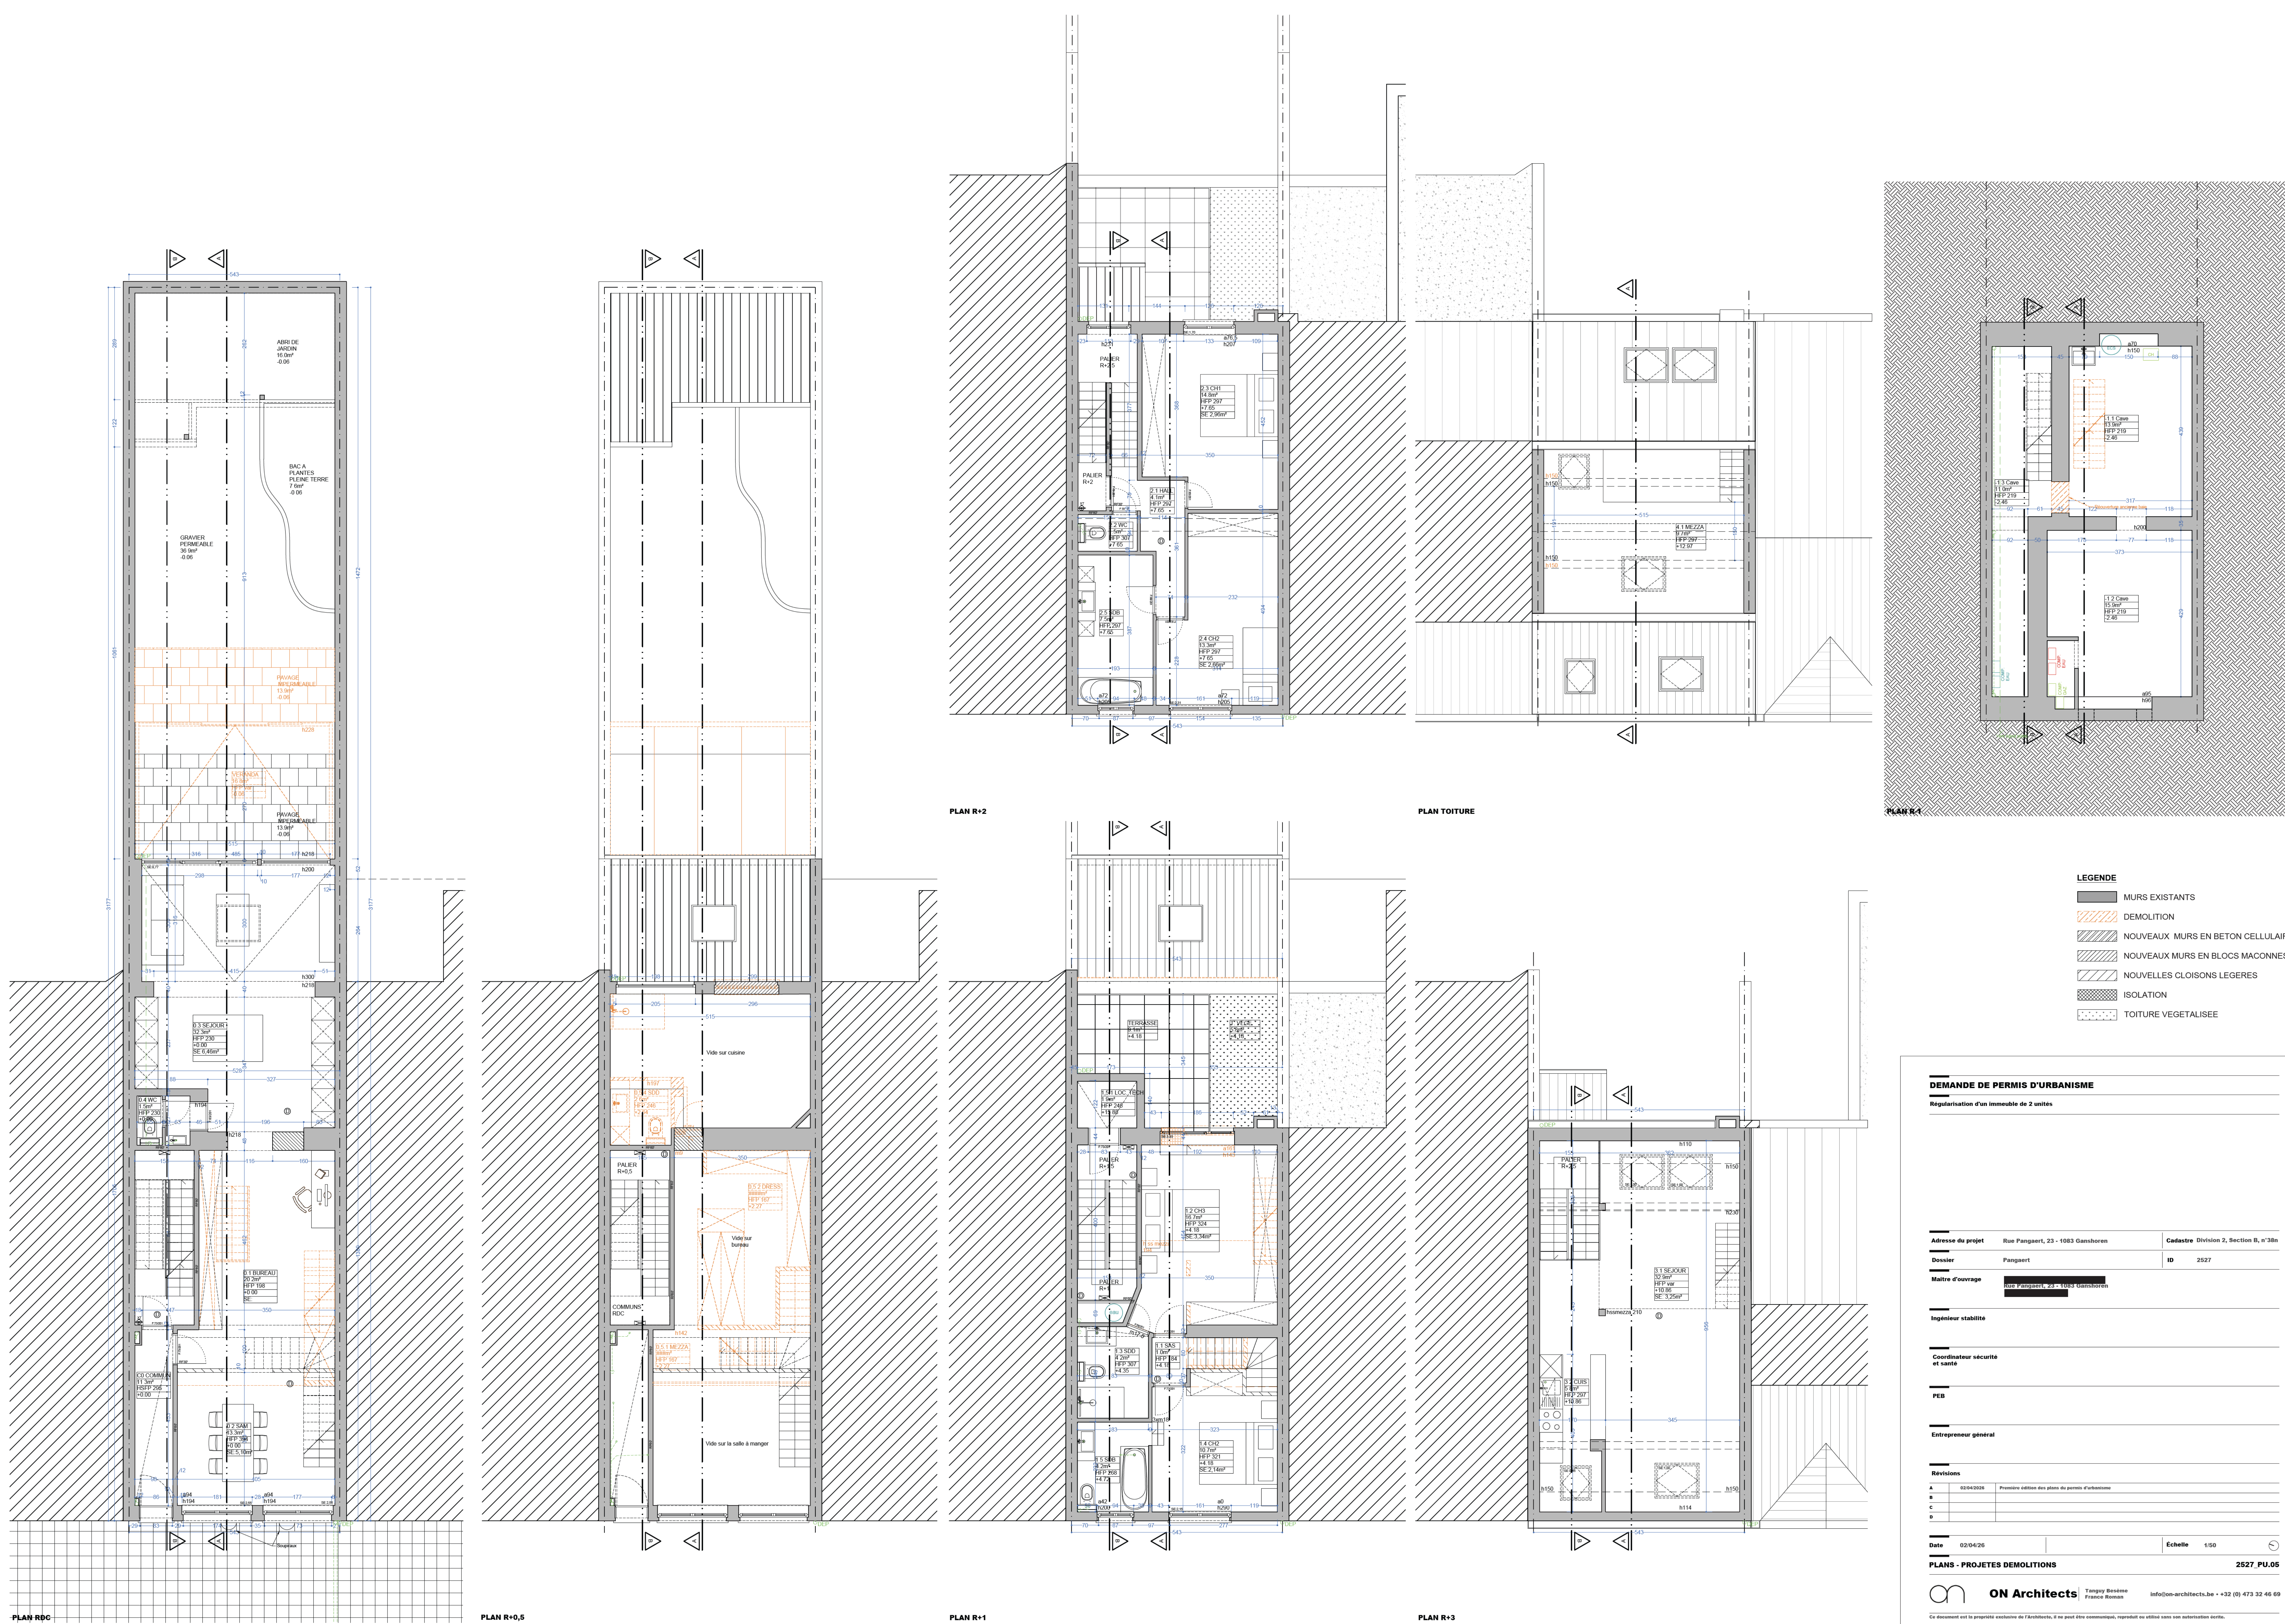


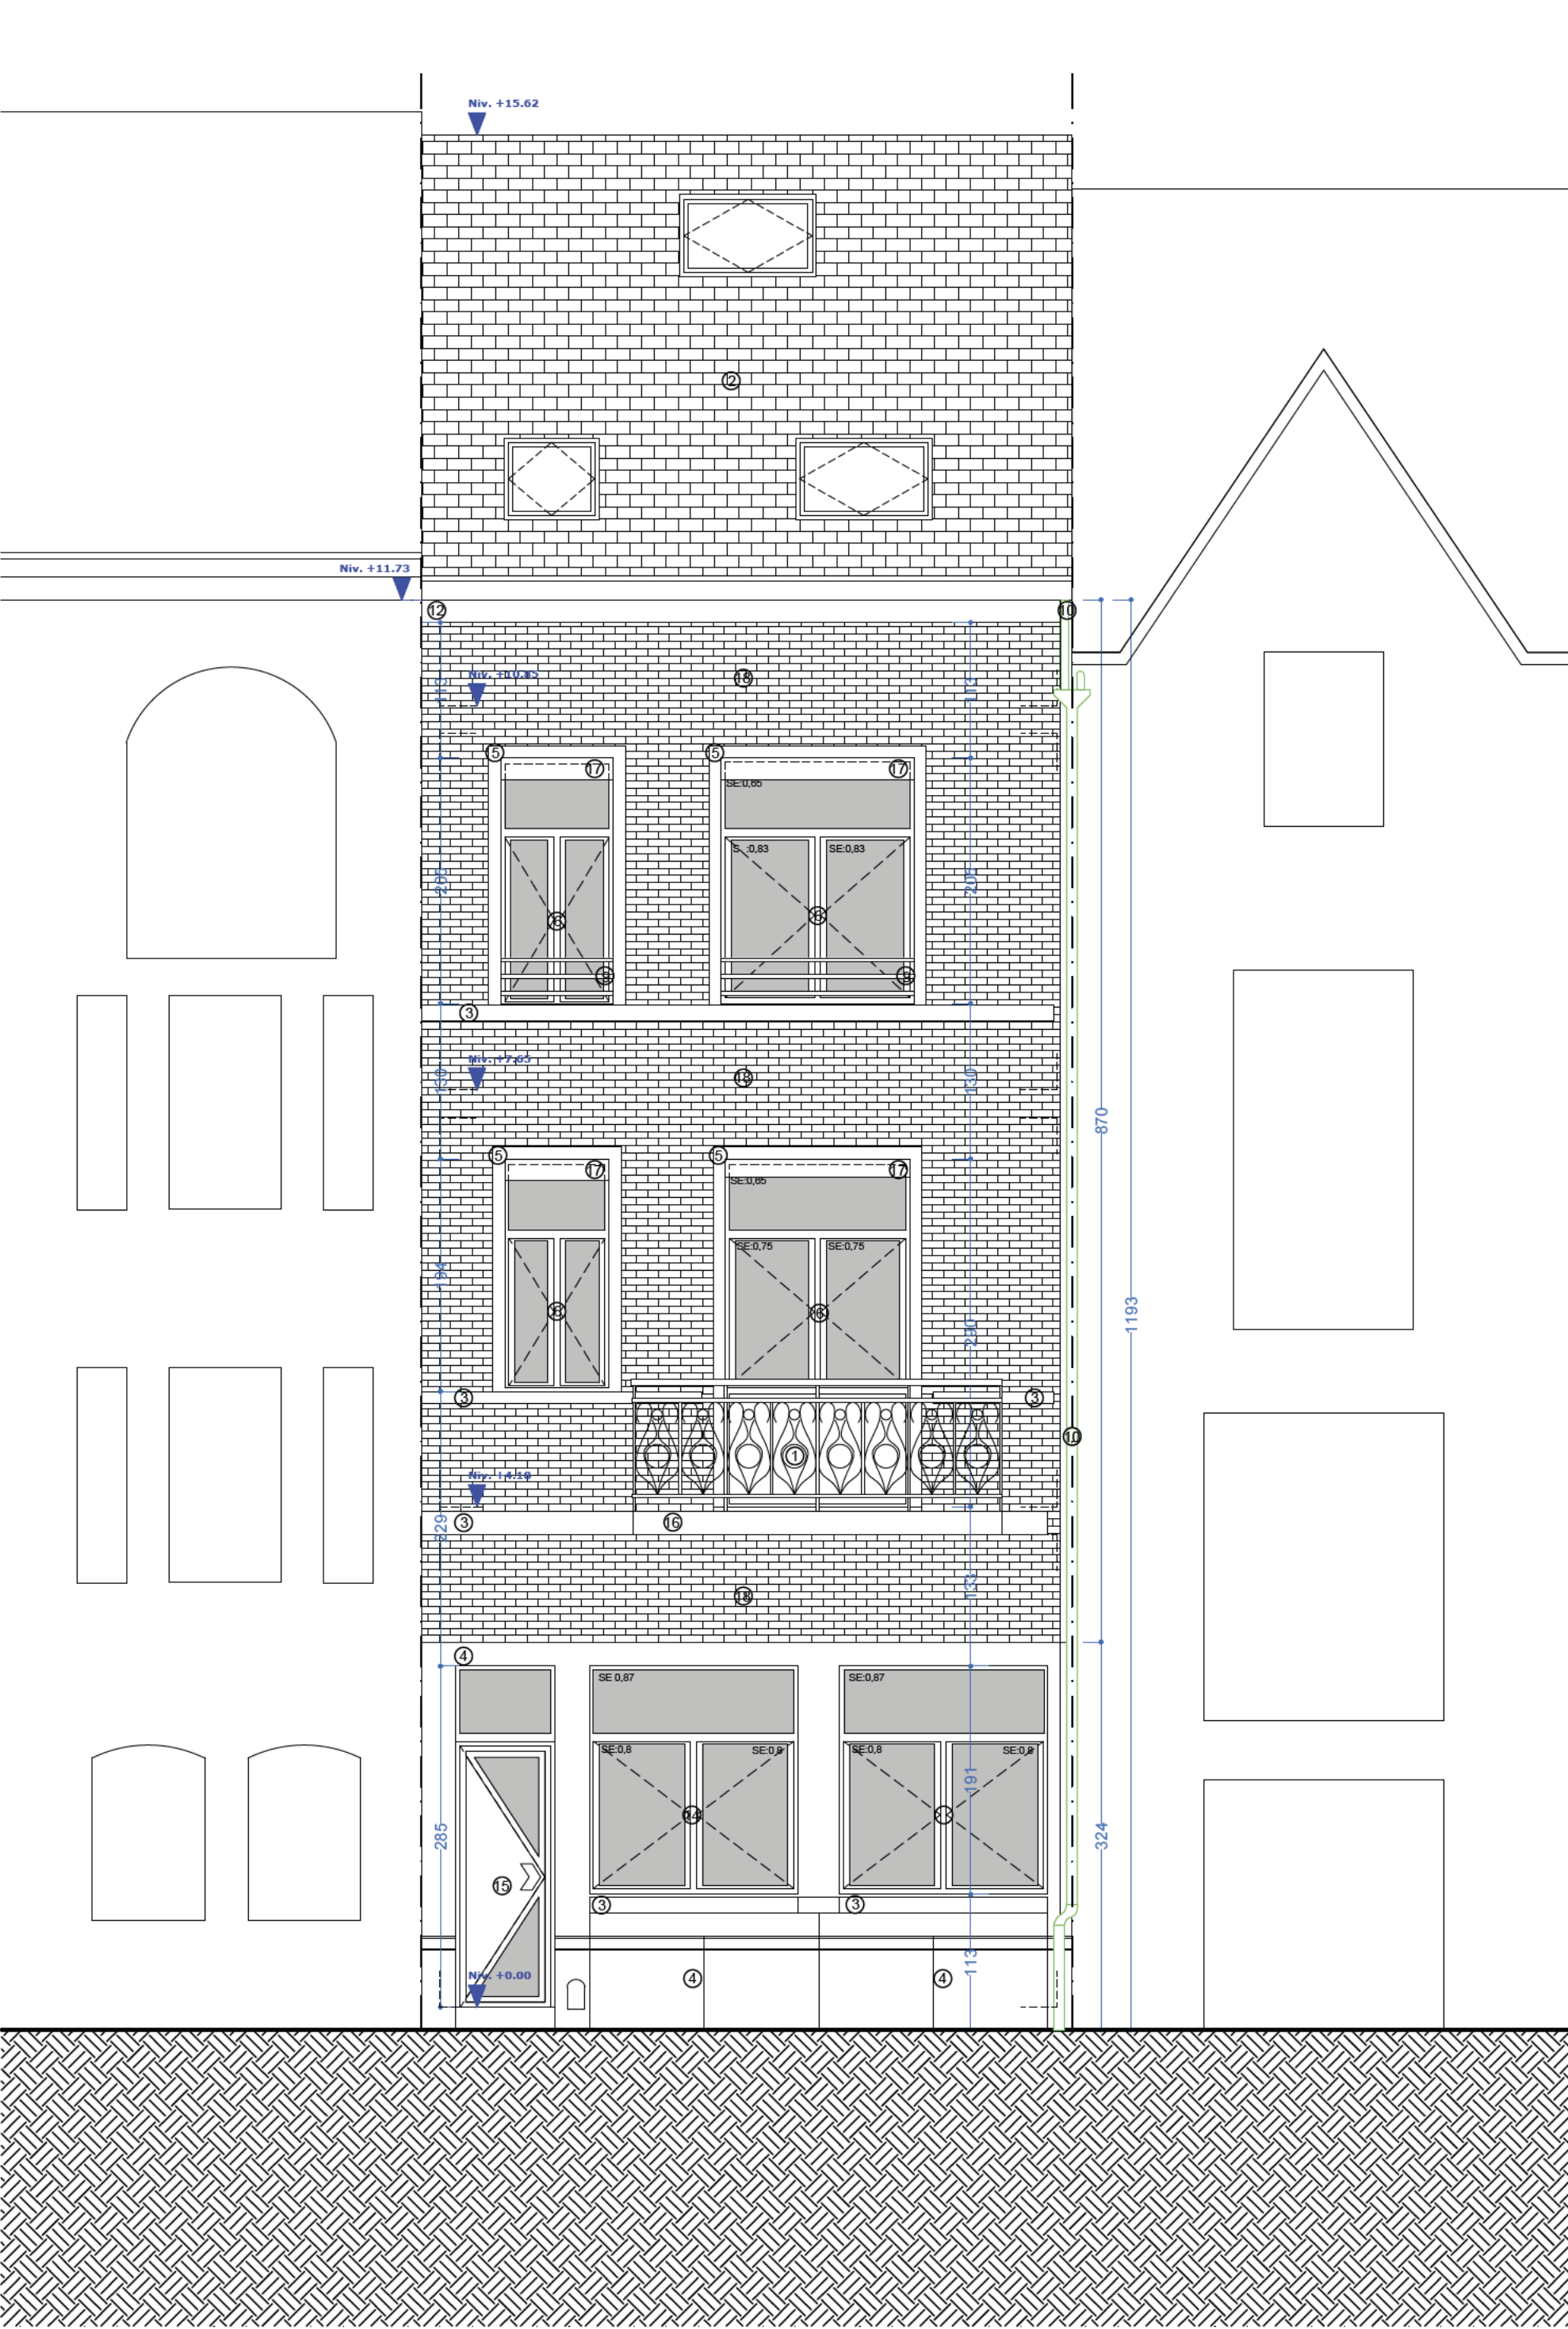


FACADE AVANT

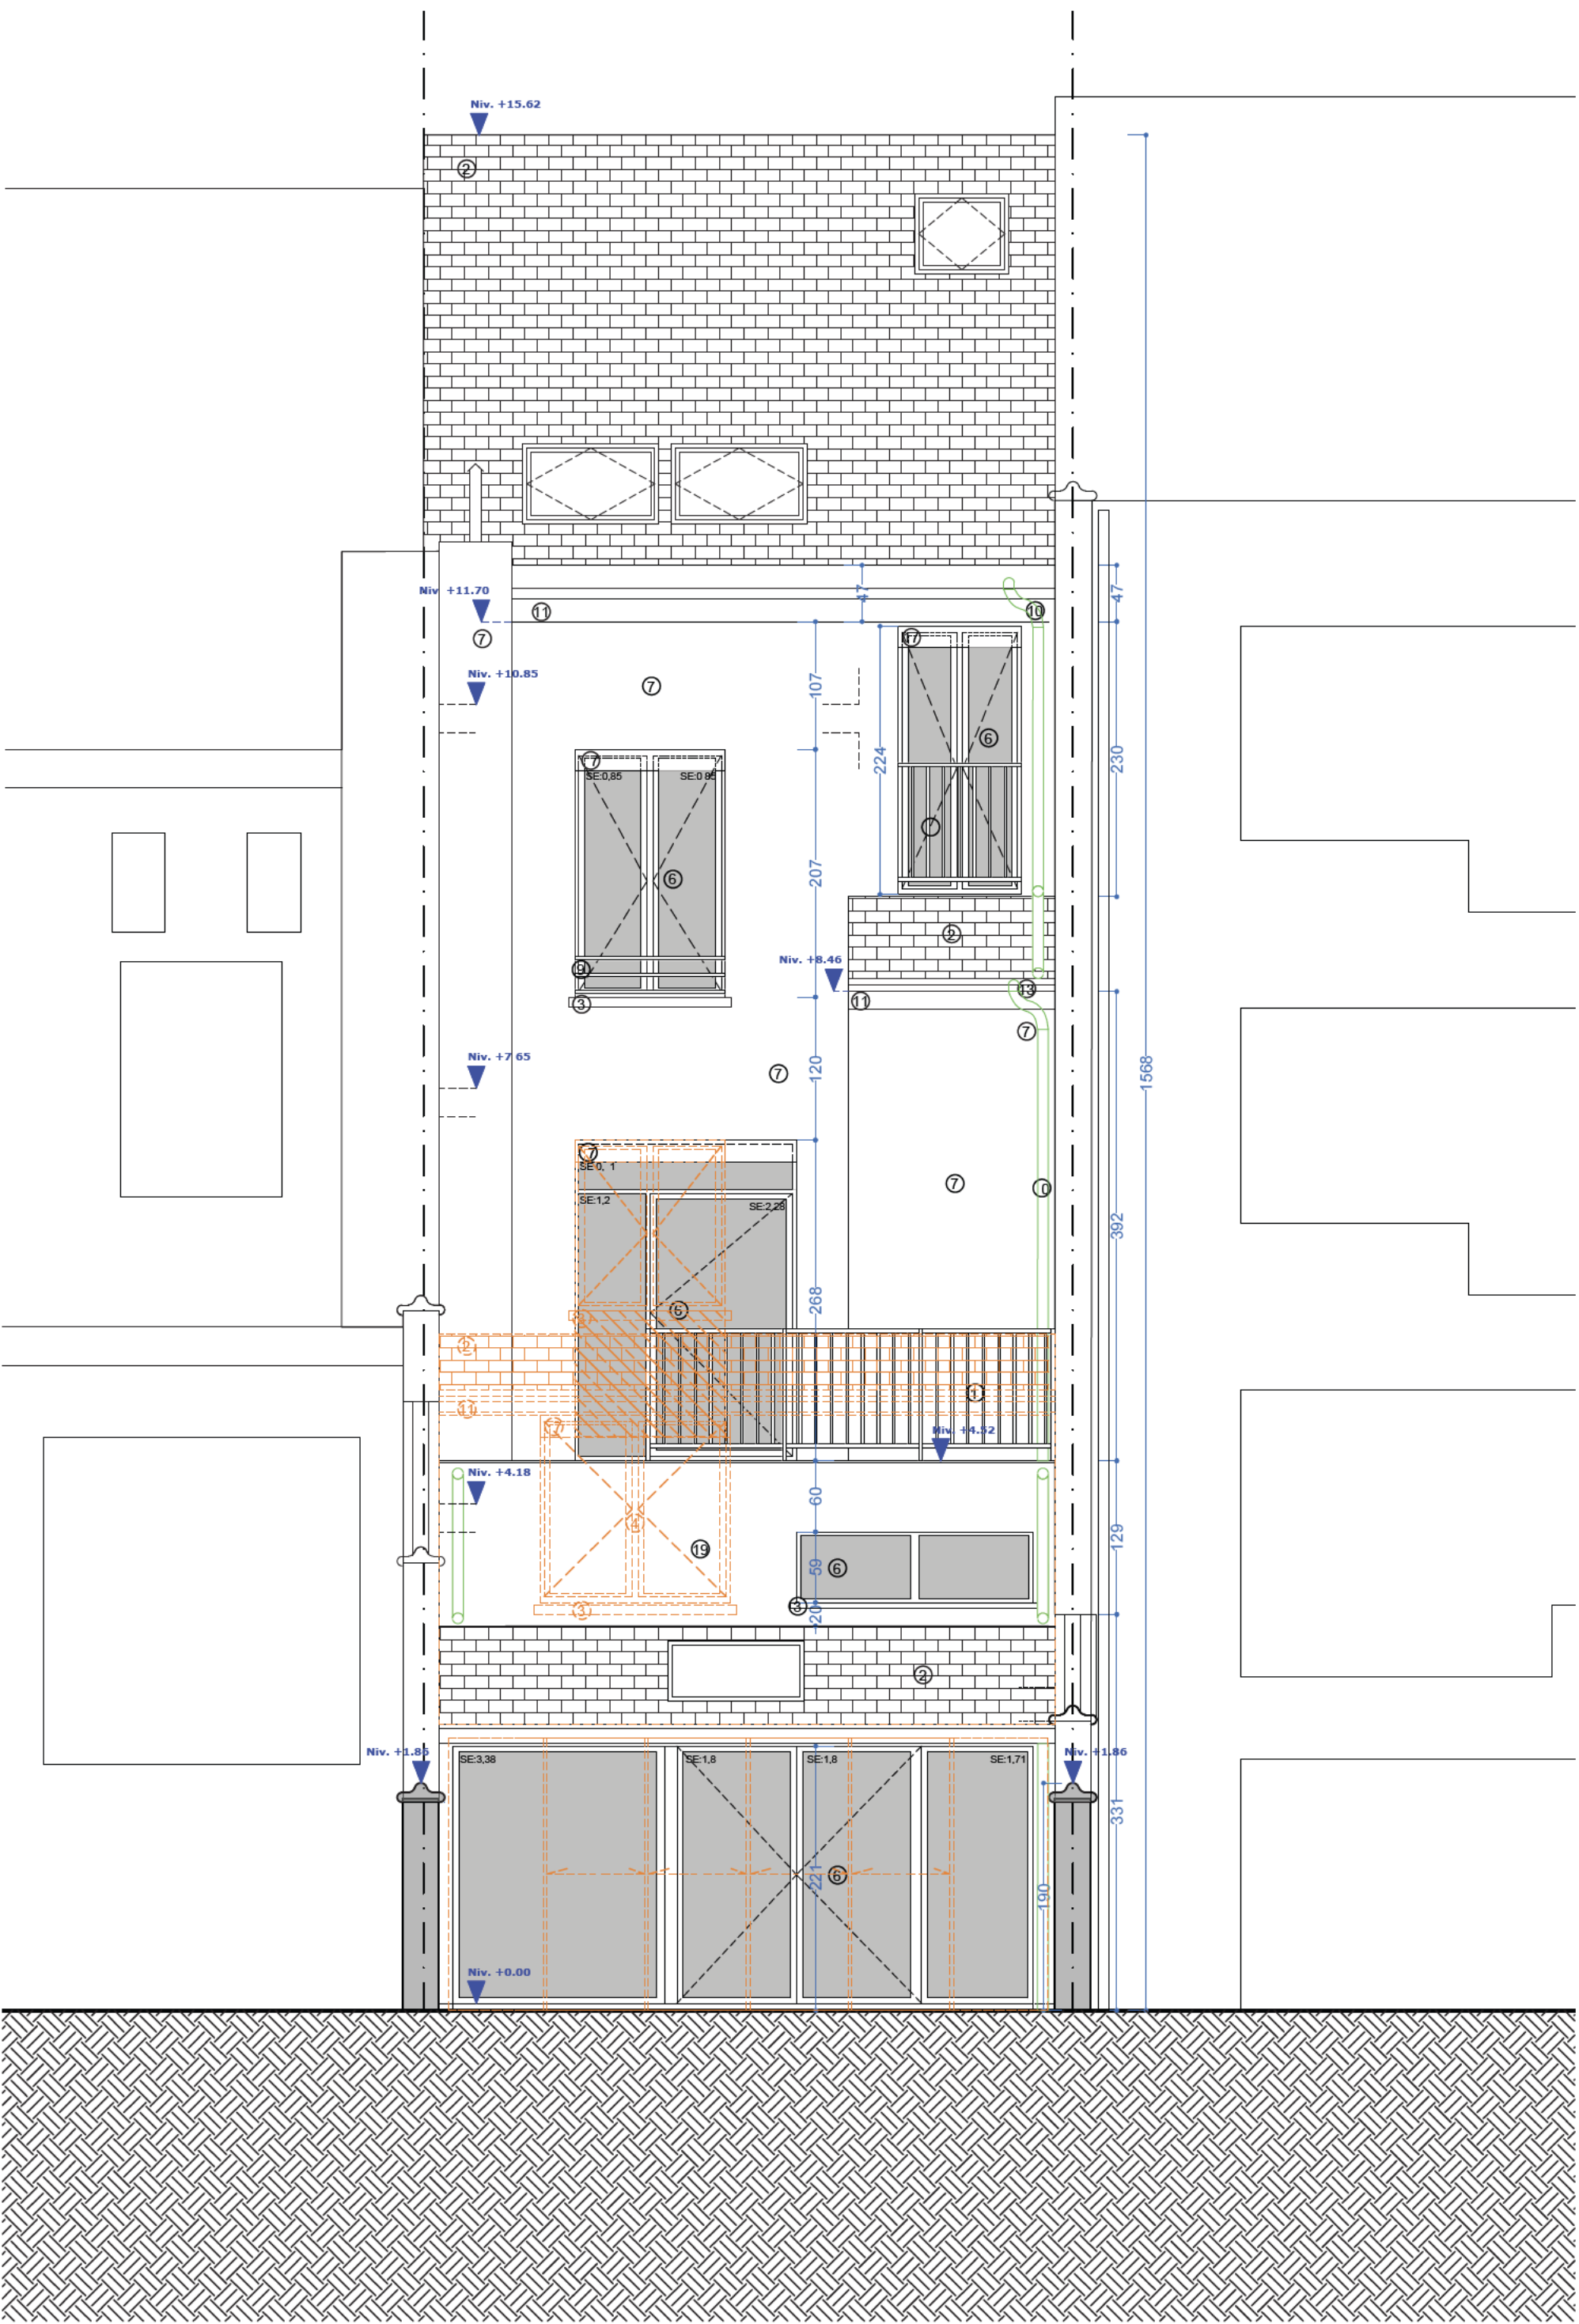

FACADE ARRIERE

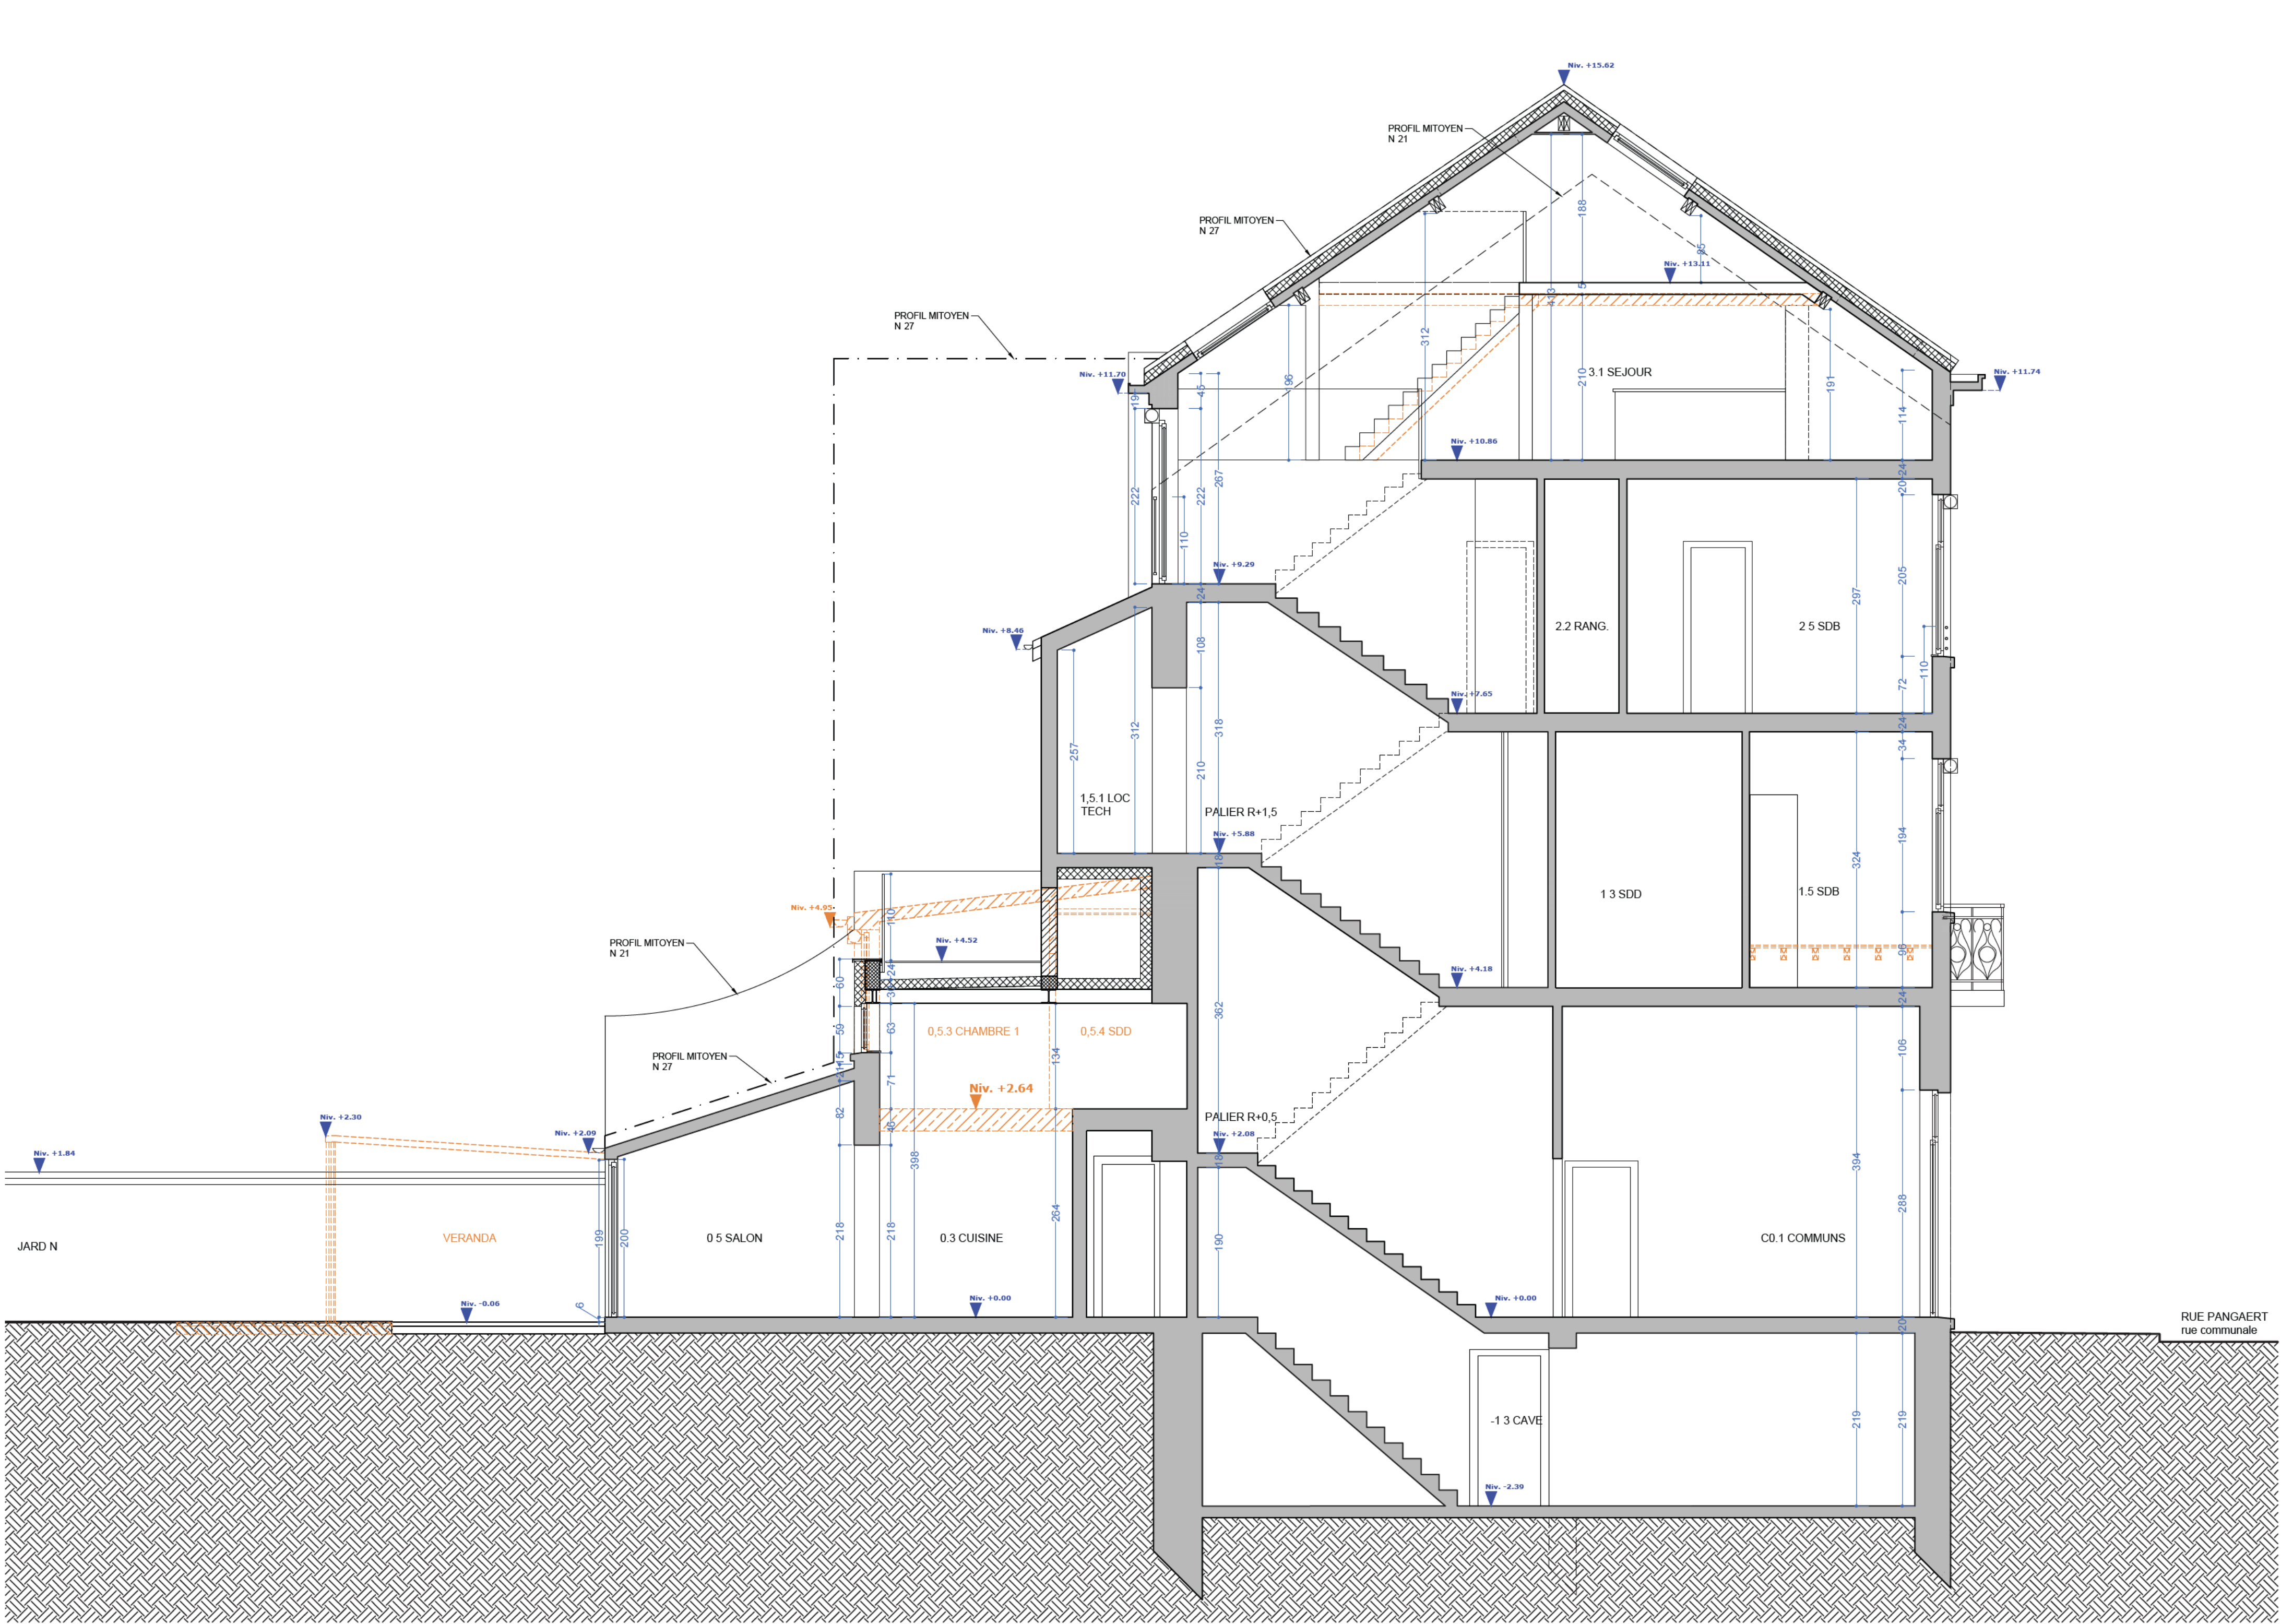

COUPE BB

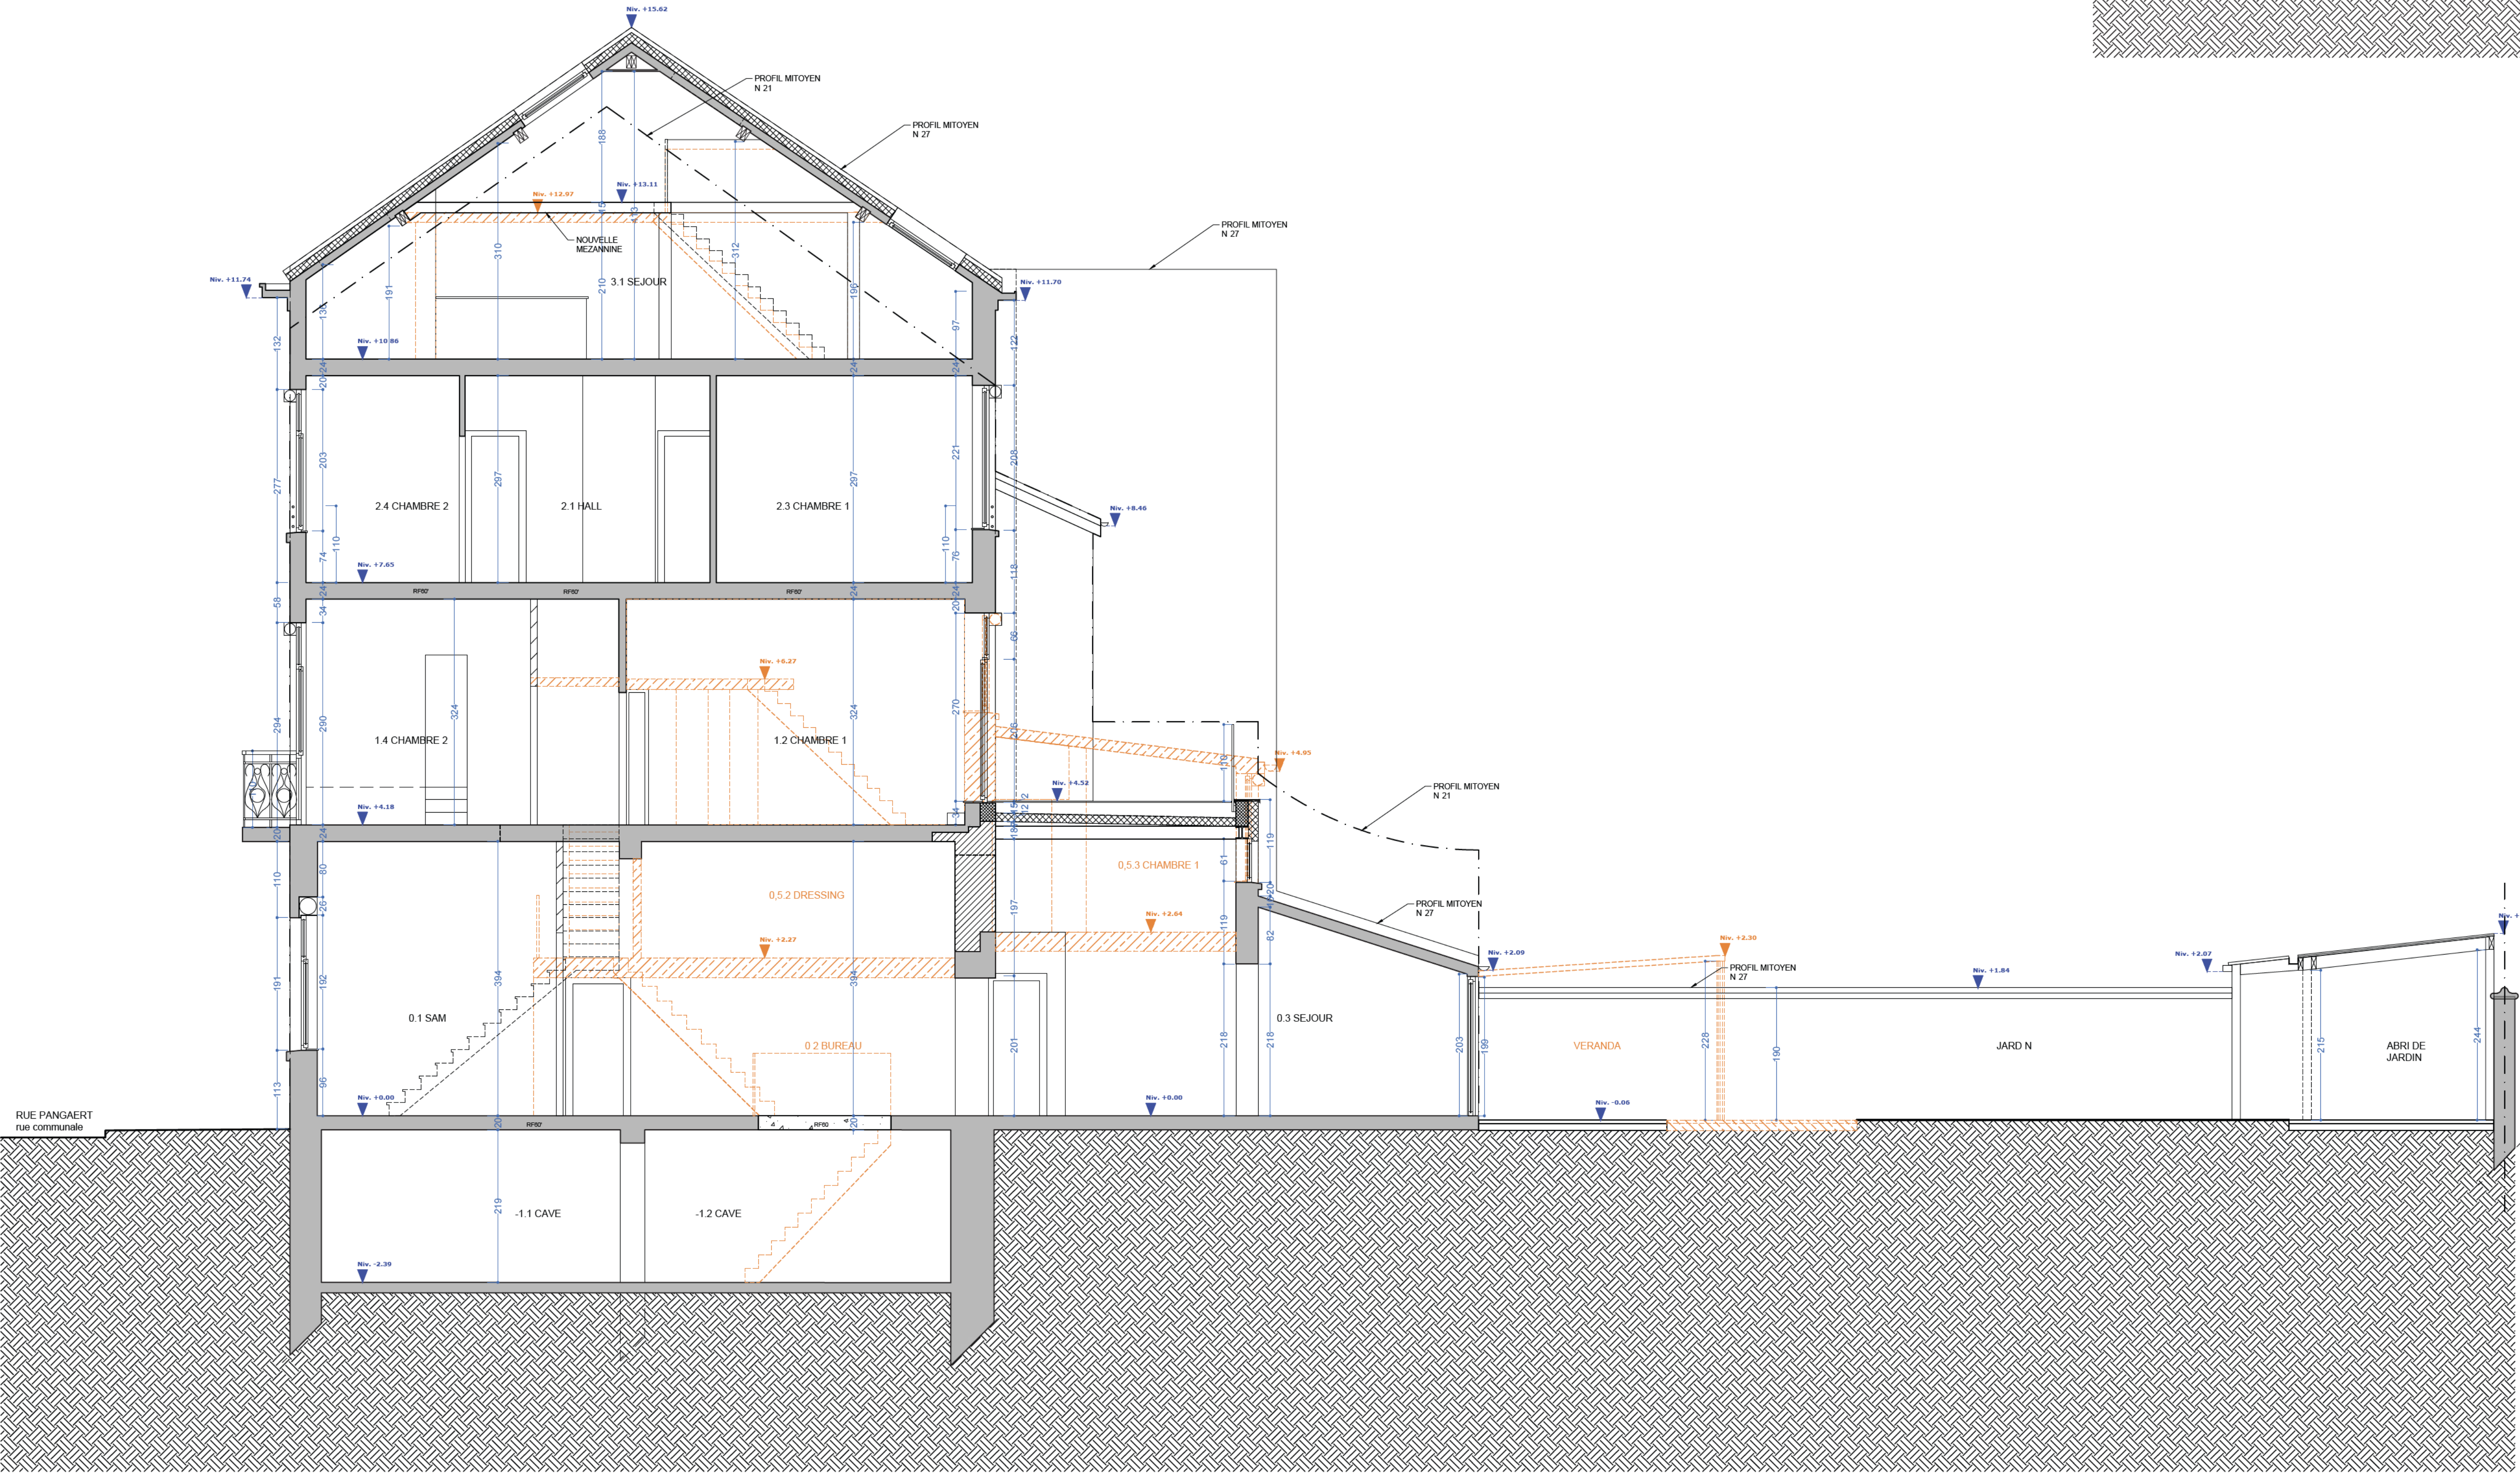

COUPE AA

LEGENDE DES MATERIAUX

- Garde-corps en ferronnerie
- Tuile terre cuite rouge
- Seuil en pierre bleue
- Soubassement en pierre bleue
- Pierre bleue peinte en blanc
- Châssis bois lasuré foncé
- Enduit/Cimentage de teinte blanche
- Solin en zinc naturel
- Lisse métallique
- DEP en zinc naturel
- Corniche en bois peinte en blanc
- Corniche en bois peinte en noir
- Gouttière en zinc naturel
- Châssis PVC imitation bois
- Porte d'entrée en bois de teinte brun foncé
- Dalle de béton formant balcon
- Volet roulant
- Briques peintes en rouge
- Crépis sur isolant blanc

LEGENDE

- MURS EXISTANTS
- DEMOLITION
- NOUVEAUX MURS EN BETON CELLULAIRE
- NOUVEAUX MURS EN BLOCS MACONNES
- NOUVELLES CLOISONS LEGERES
- ISOLATION
- TOITURE VEGETALISEE

DEMANDE DE PERMIS D'URBANISME

Regularisation d'un immeuble de 2 unités

Adresse du projet	Rue Pangaert, 23 - 1083 Ganshoren	Cadastre	Division 2, Section B, n°38n
Dossier	Pangaert	ID	2527

Maître d'ouvrage
Jeroen Pangaert, 23 - 1083 Ganshoren

Ingénieur stabilité

Coordinateur sécurité et santé

FEB


Entrepreneur général

Revisions


A	02/04/2026	Première cotation des plans du permis d'urbanisme
B		
C		
D		

Date: 02/04/26 Echelle: 1/50


COUPES/ELEVATIONS - PROJETS DEMOLITIONS 2527_PU.06

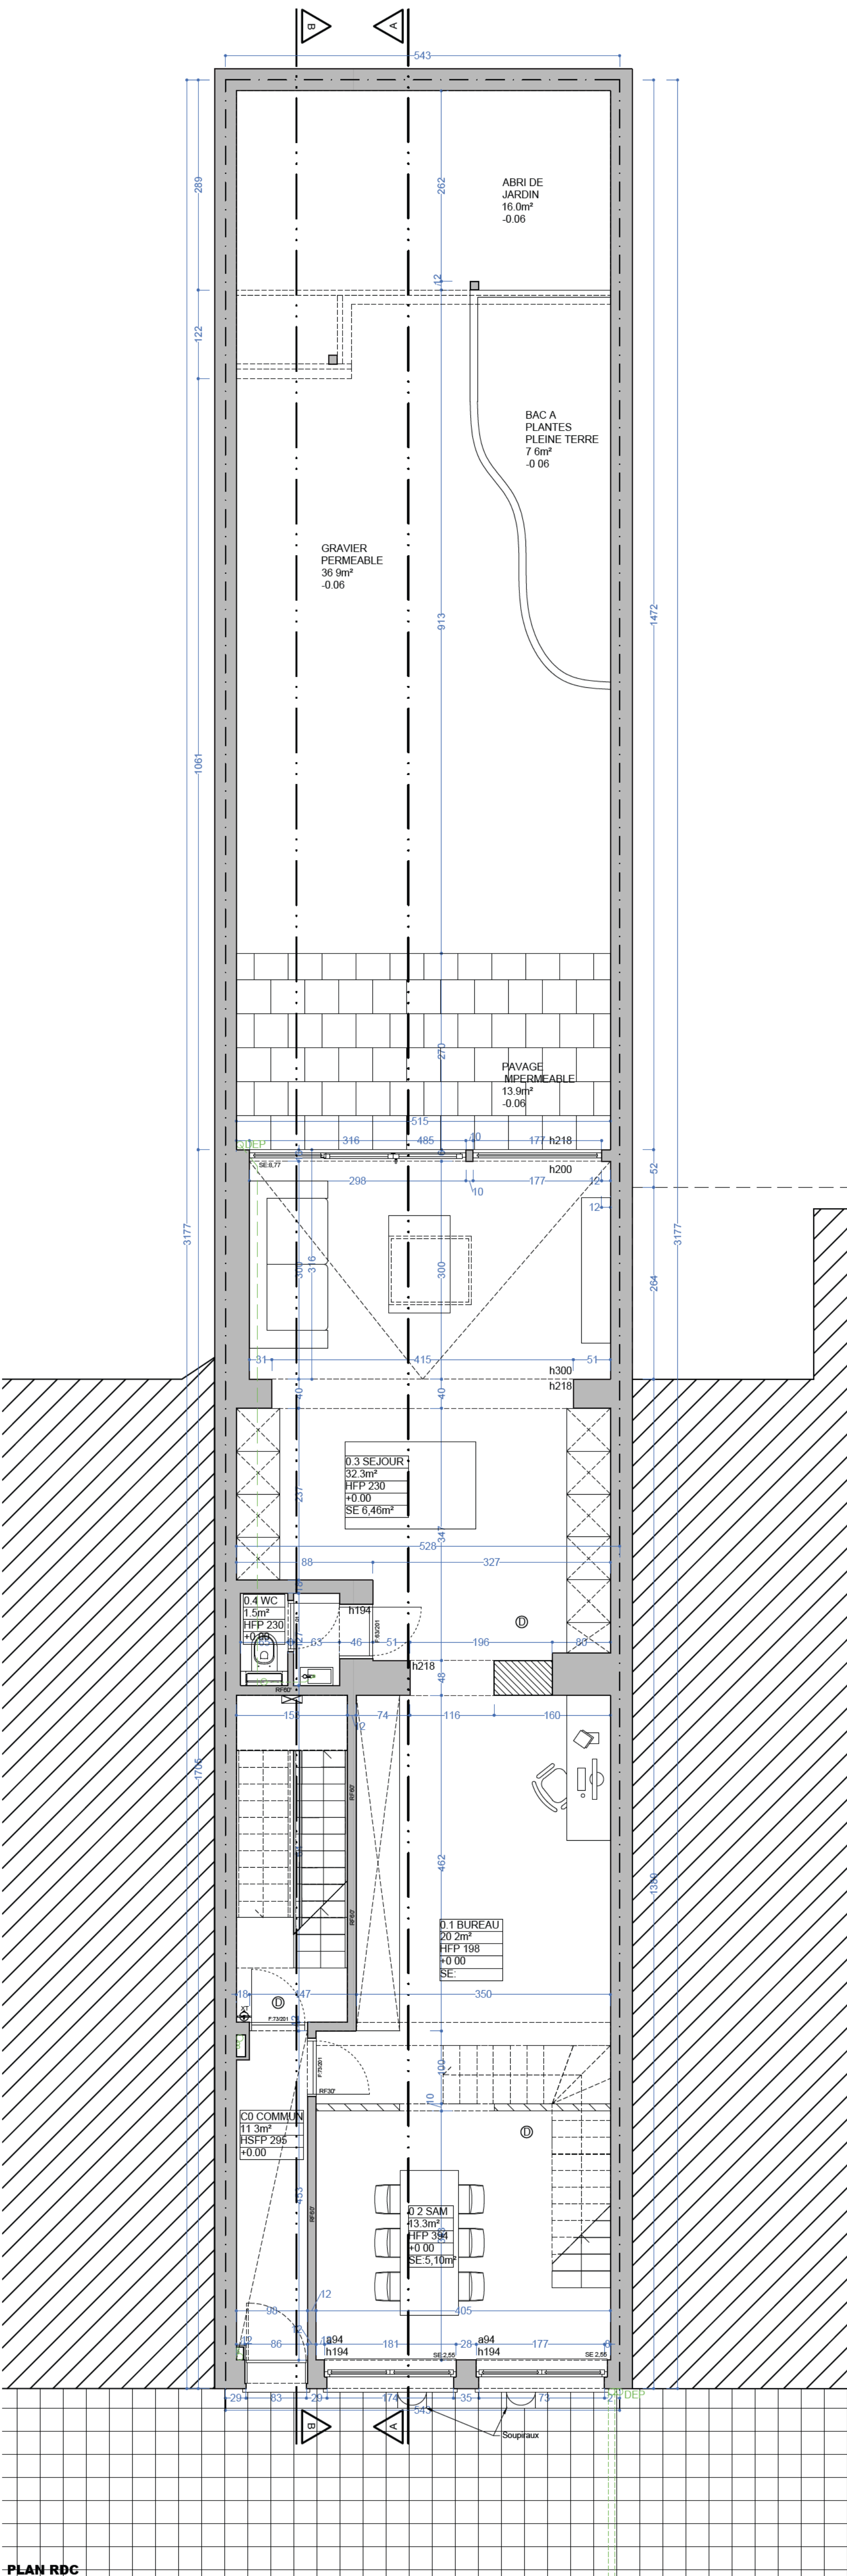


PLAN RDC

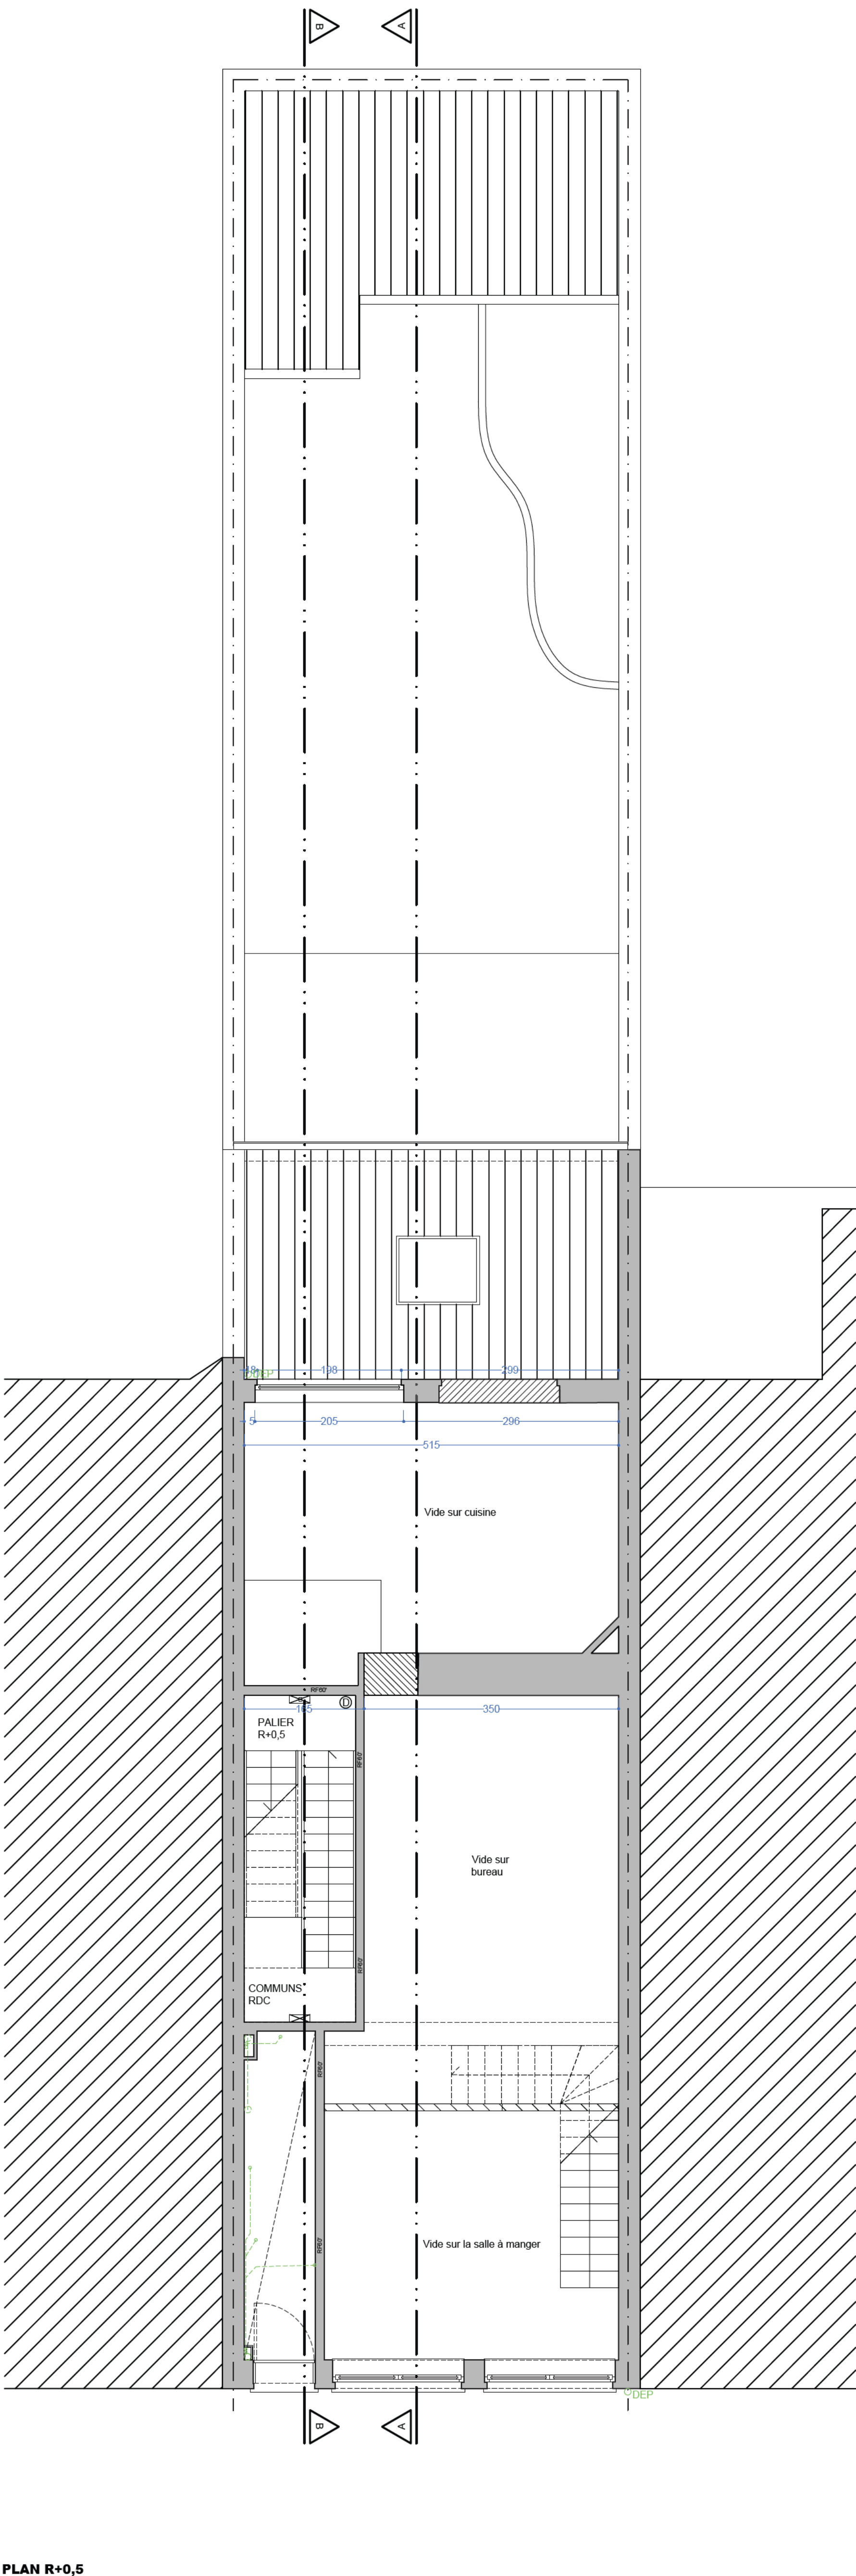


PLAN R+0,5

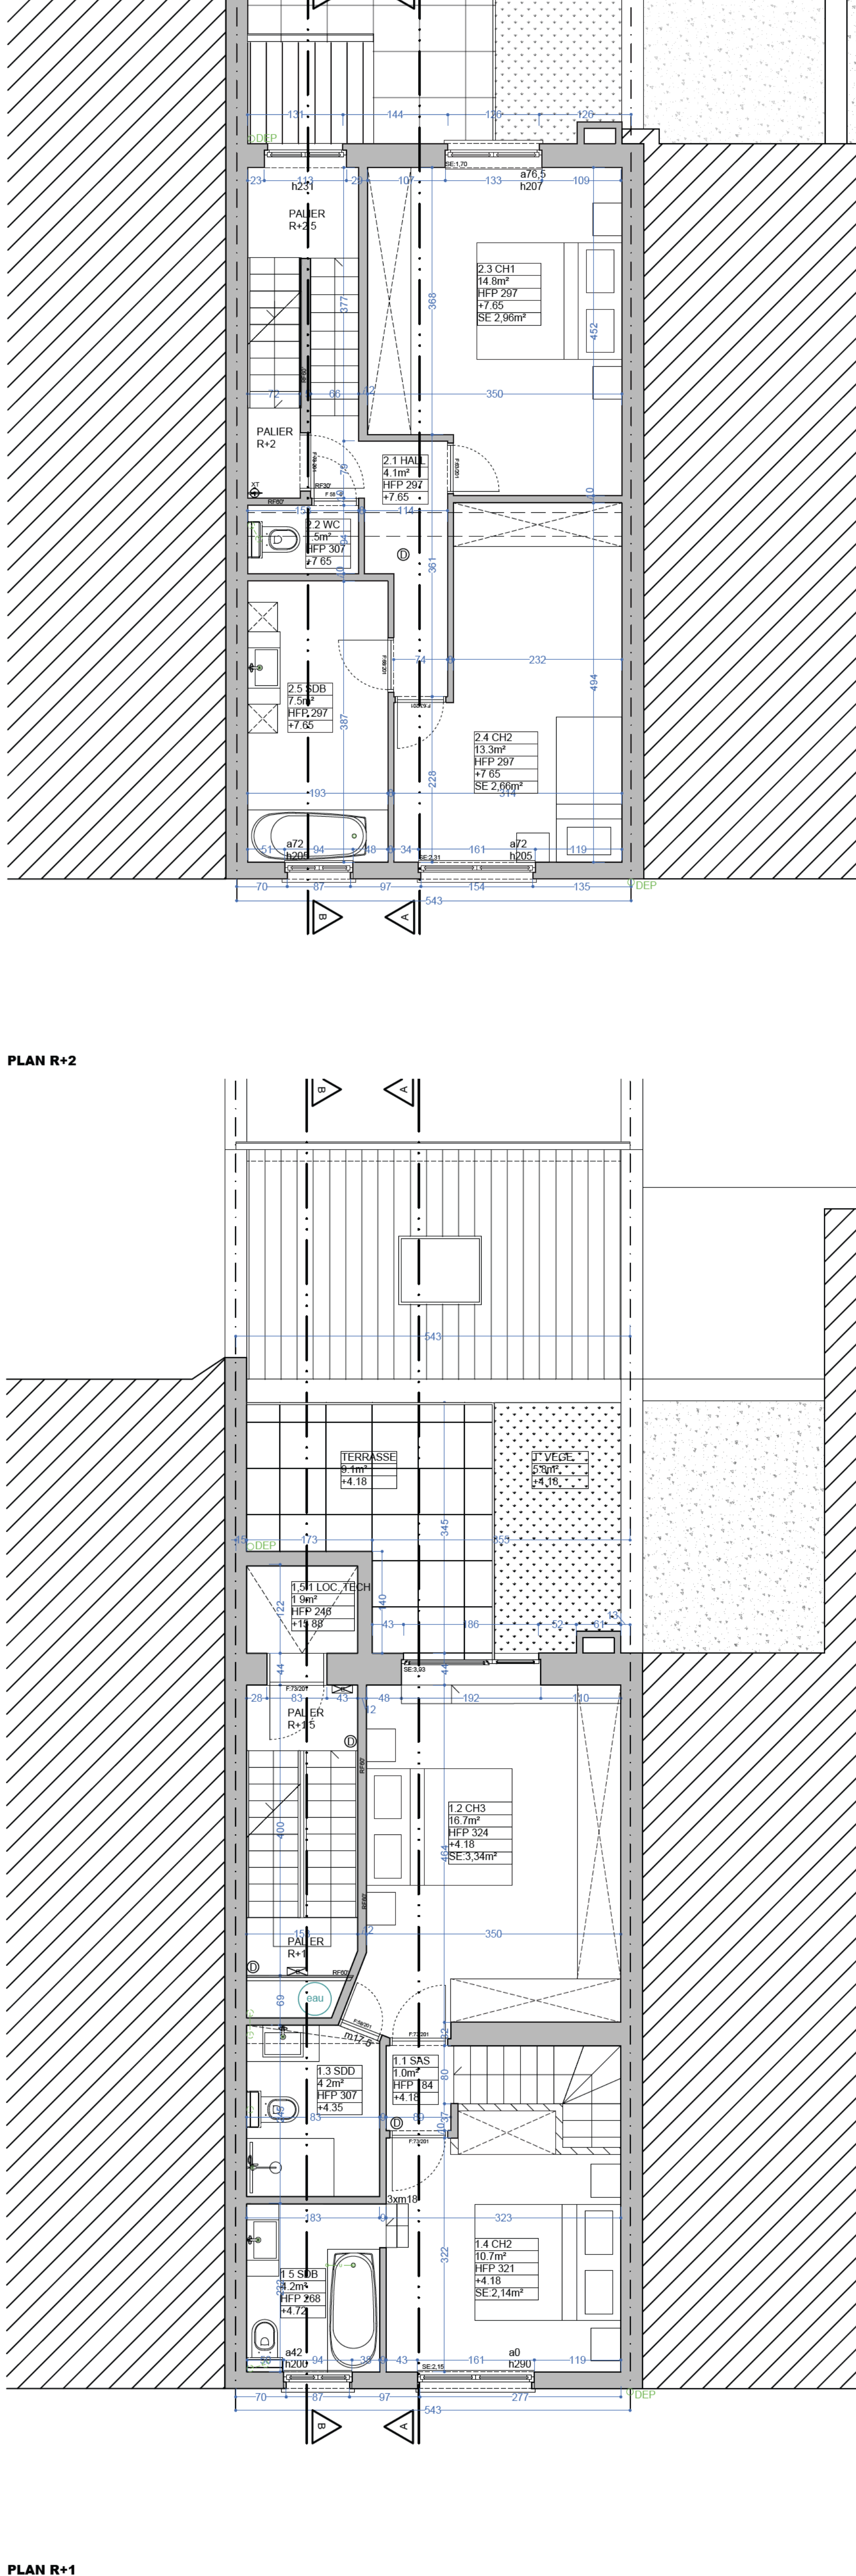

PLAN R+1

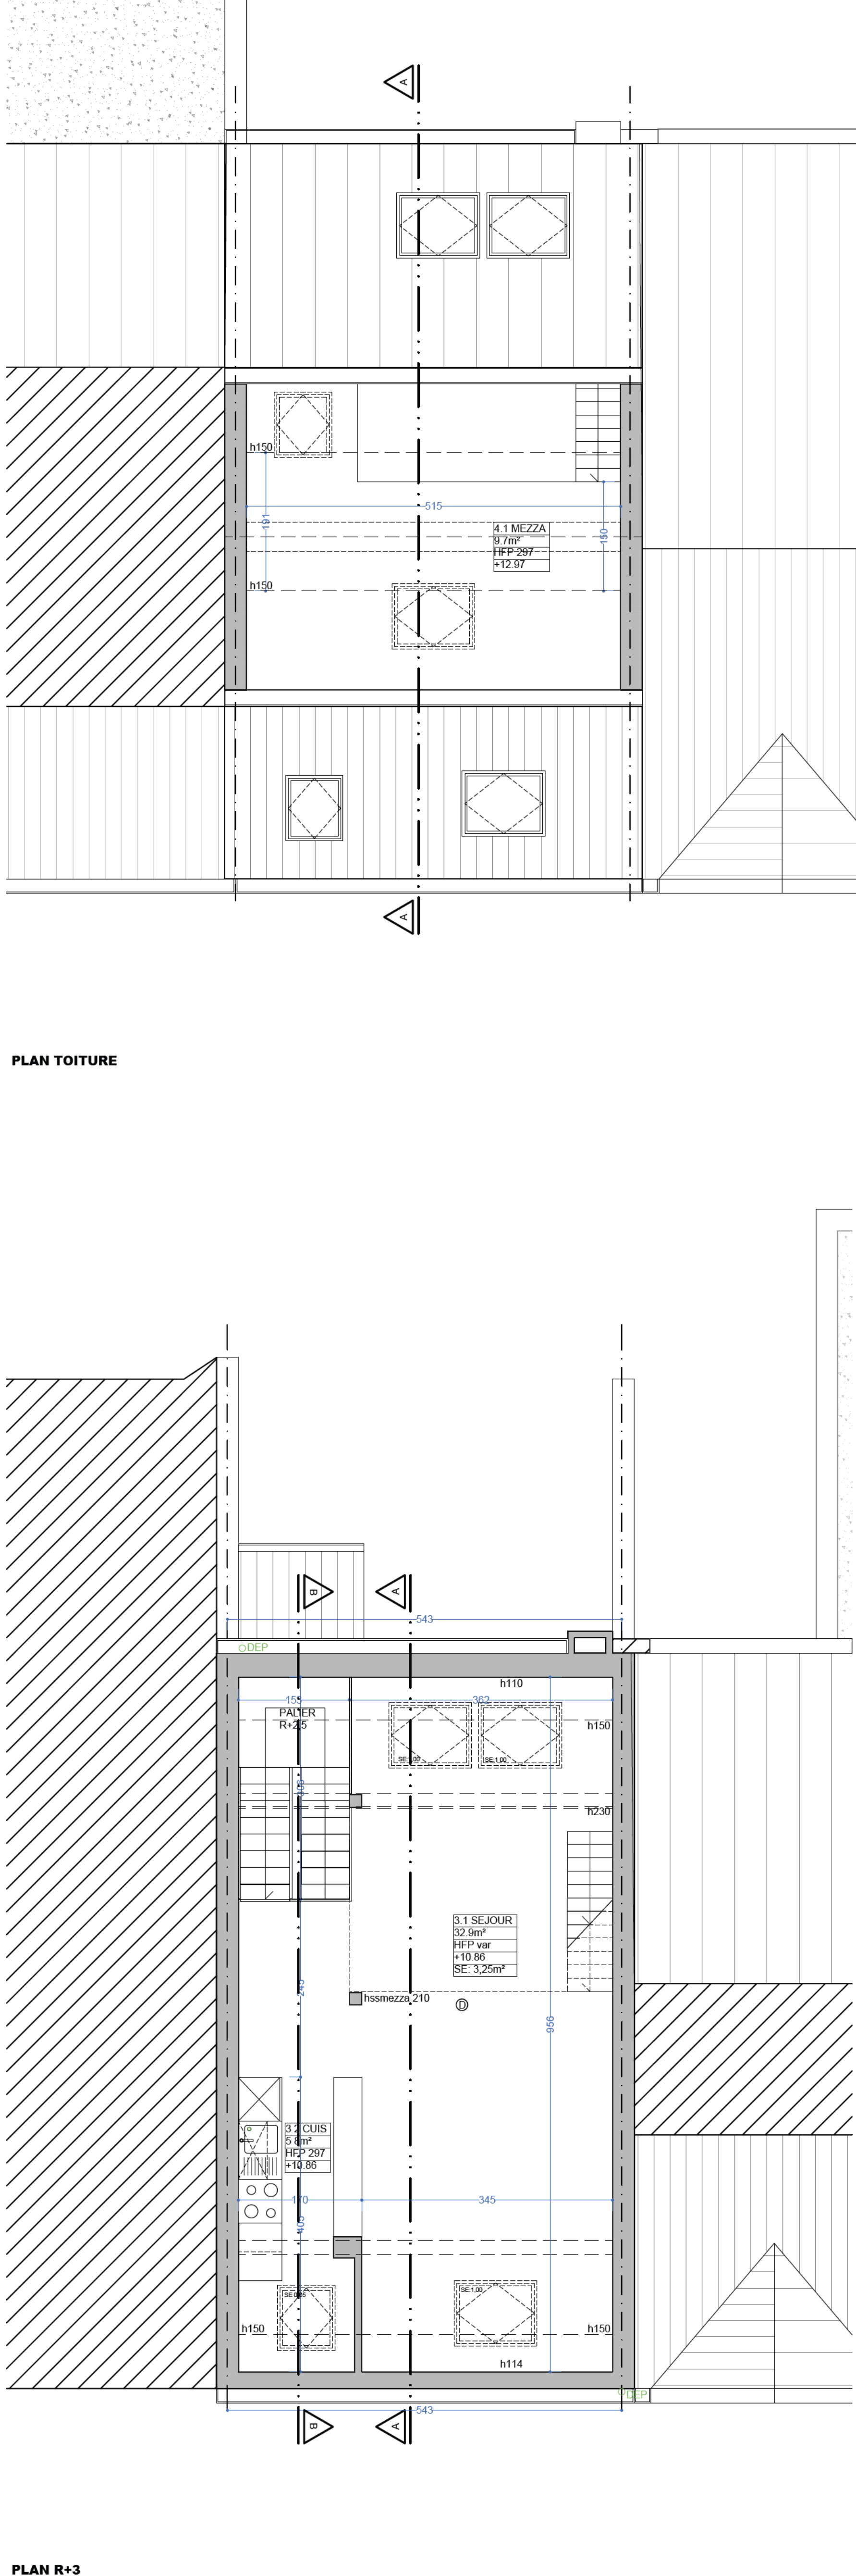


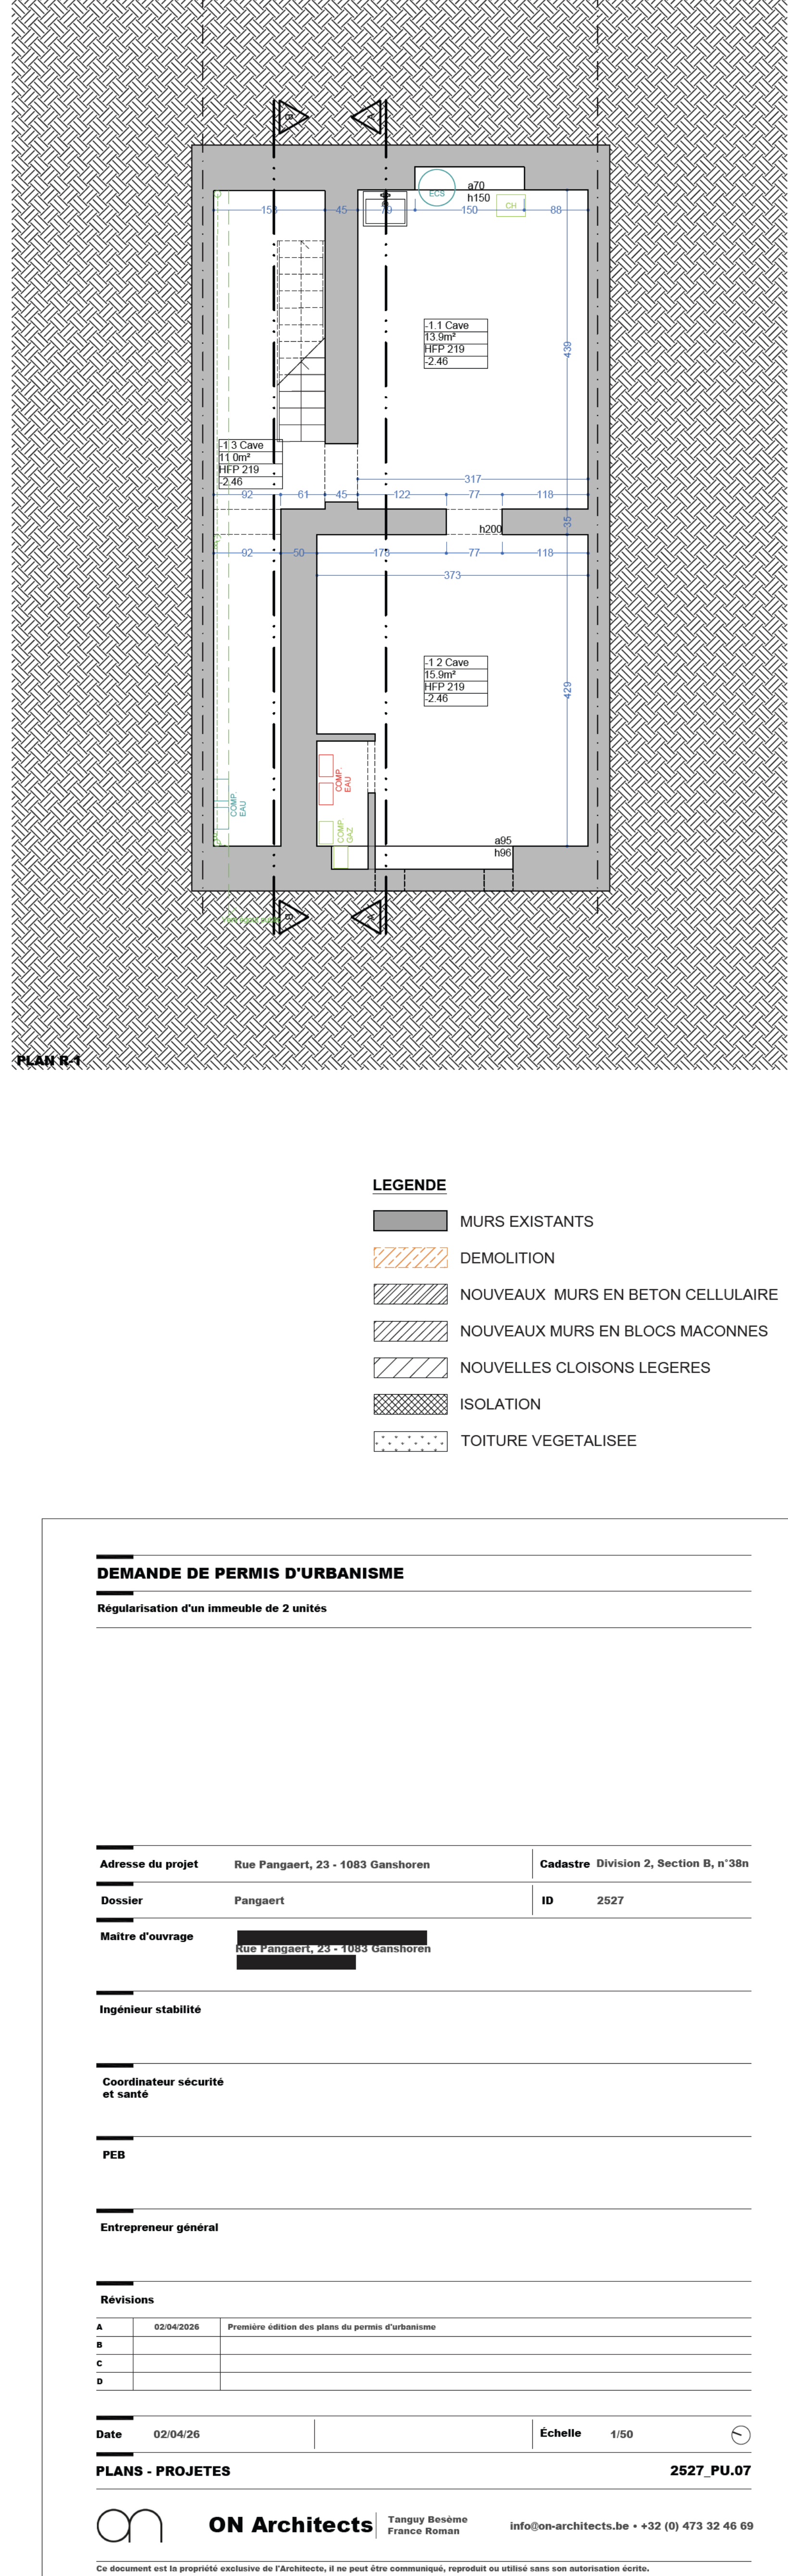


LEGENDE

- MURS EXISTANTS
- DEMOLITION
- NOUVEAUX MURS EN BETON CELLULAIRE
- NOUVEAUX MURS EN BLOCS MAÇONNES
- NOUVELLES CLOISONS LEGERES
- ISOLATION
- TOITURE VEGETALISEE

DEMANDE DE PERMIS D'URBANISME

Regularisation d'un immeuble de 2 unités

Adresse du projet Rue Pangaert, 23 - 1083 Ganshoren Cadastre Division 2, Section B, n°38n

Dossier Pangaert ID 2527

Maître d'ouvrage 100 Pangaert, 23 - 1083 Ganshoren

Ingénieur stabilite

Coordinateur securite et sante

FEB

Entrepreneur general

Revisions





B		
C		
D		

Date 02/04/26 Echelle 1/50

PLANS - PROJETES 2527, PU.07

ON Architects Tamguy Benneux France Roman info@on-architects.be +32 (0) 473 32 46 69

Ce document est la propriété exclusive de l'Architecte, il ne peut être communiqué, reproduit ou utilisé sans son autorisation écrite.

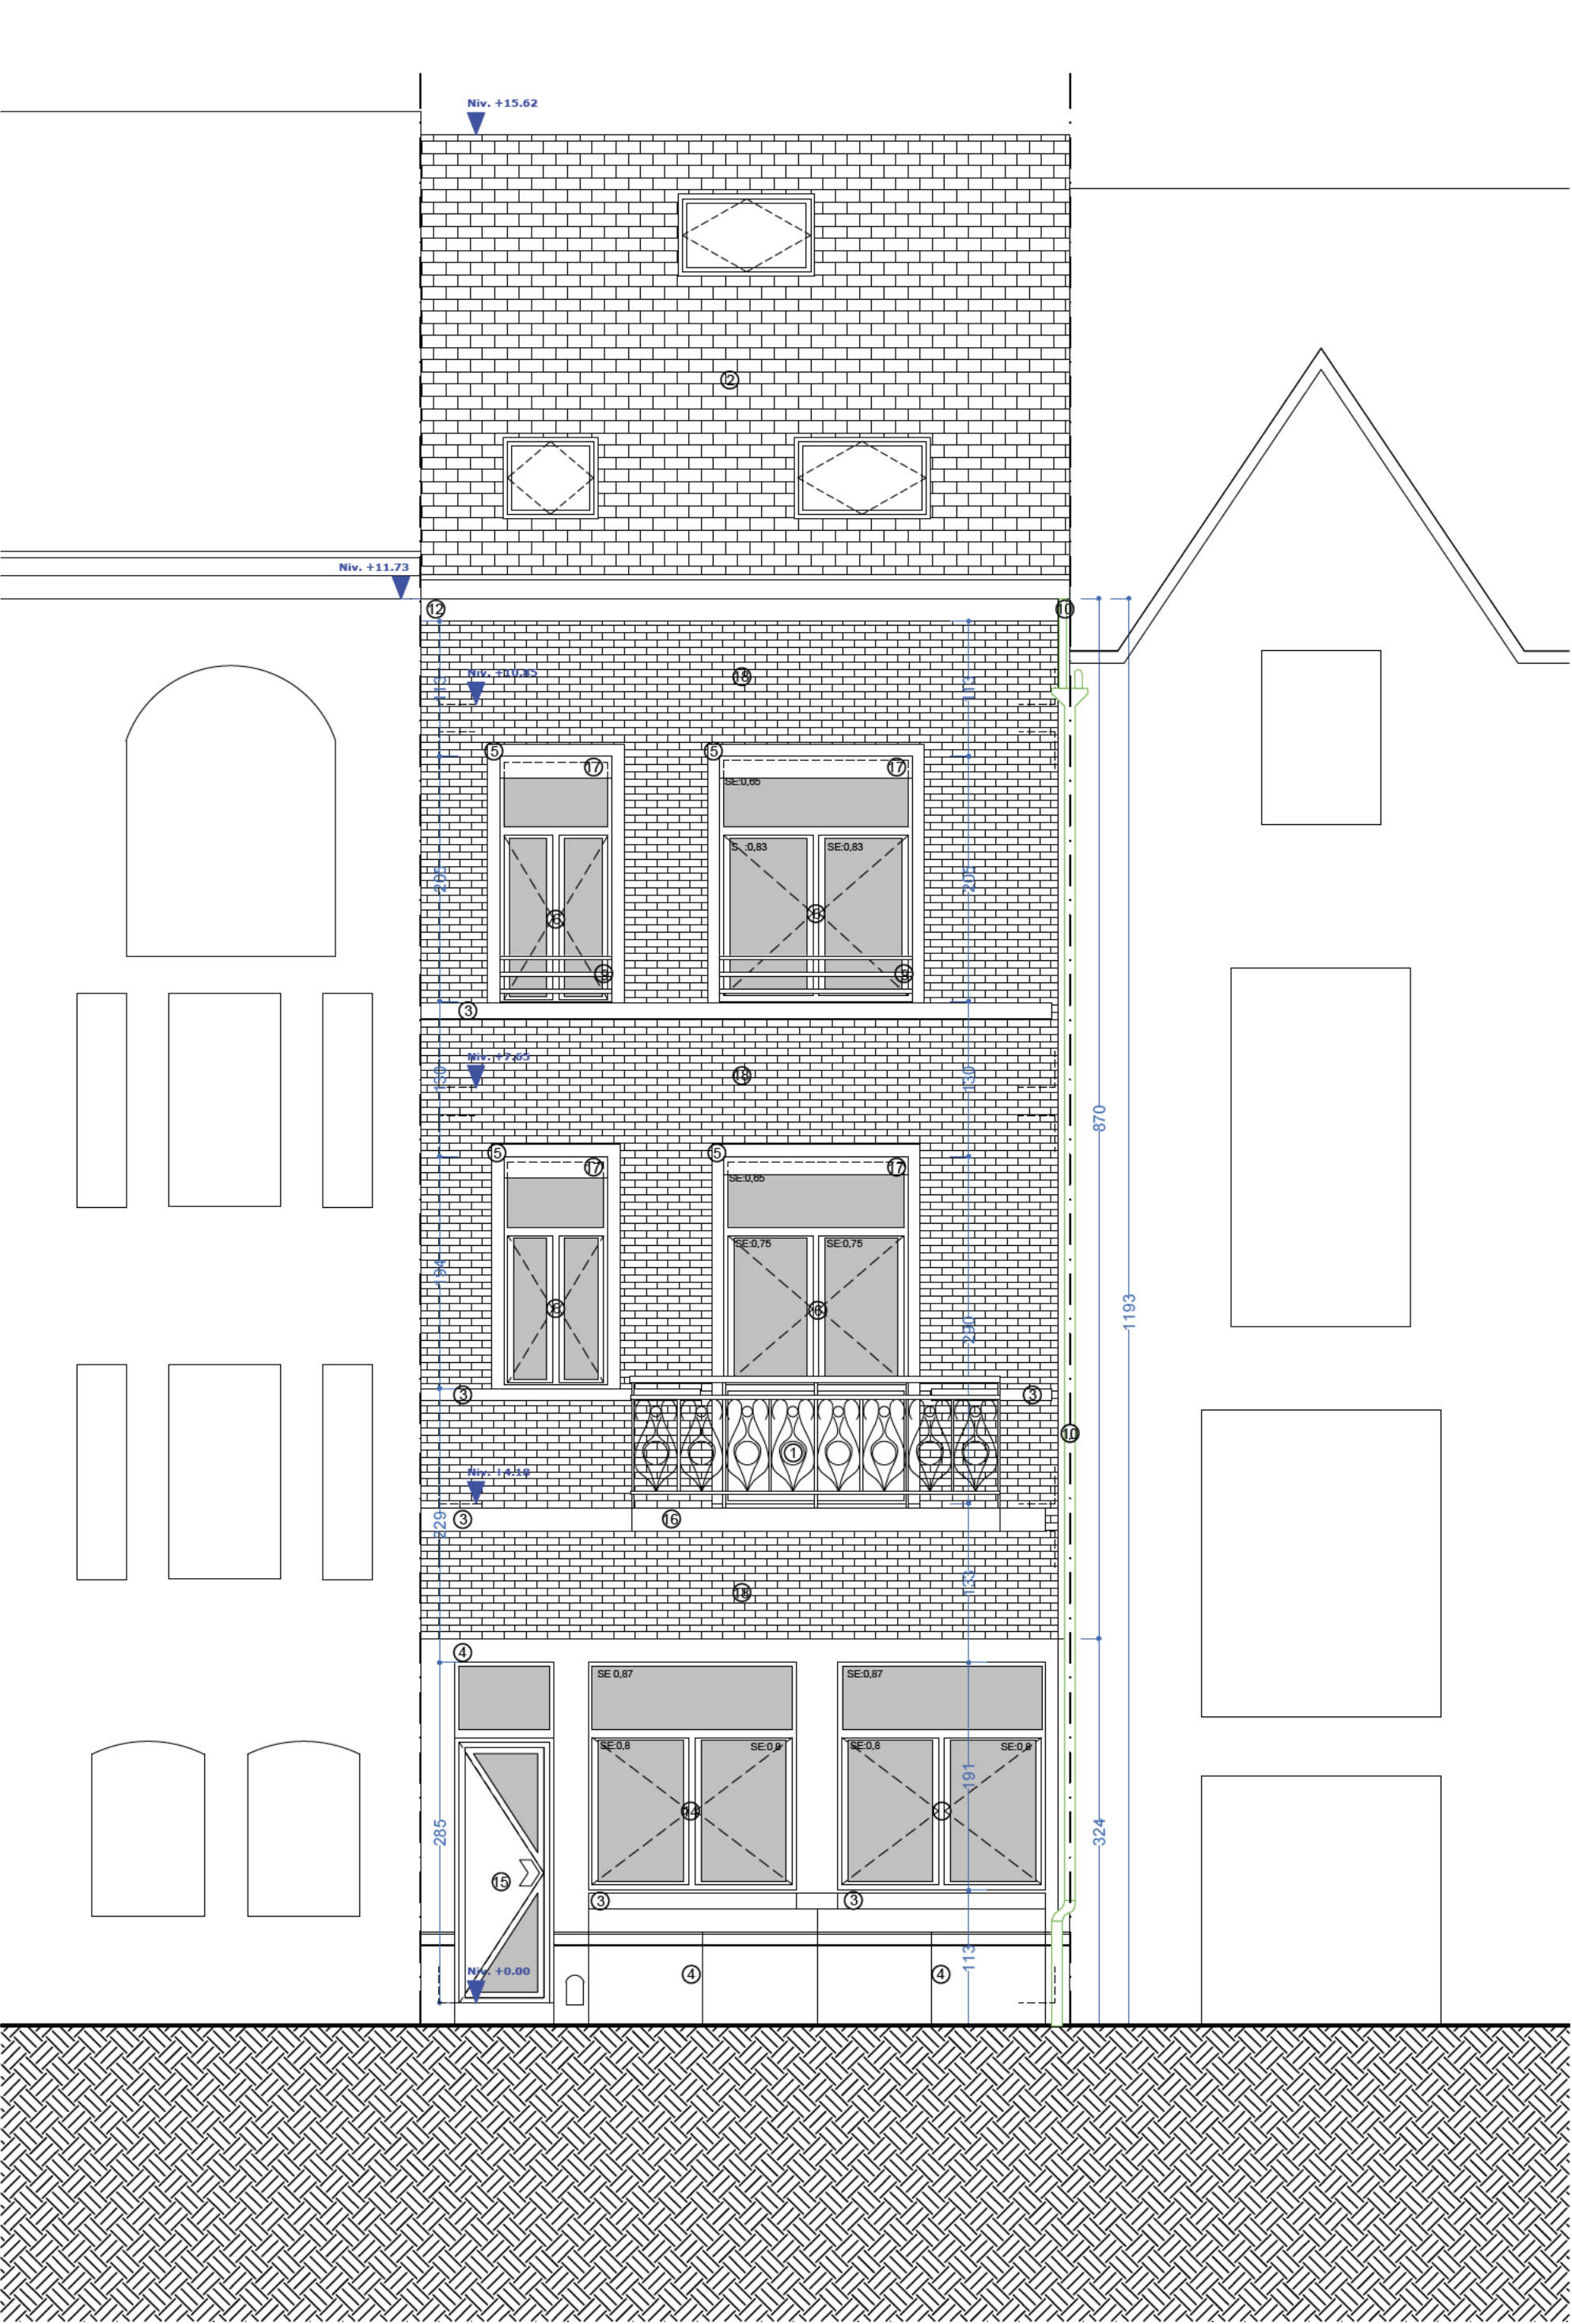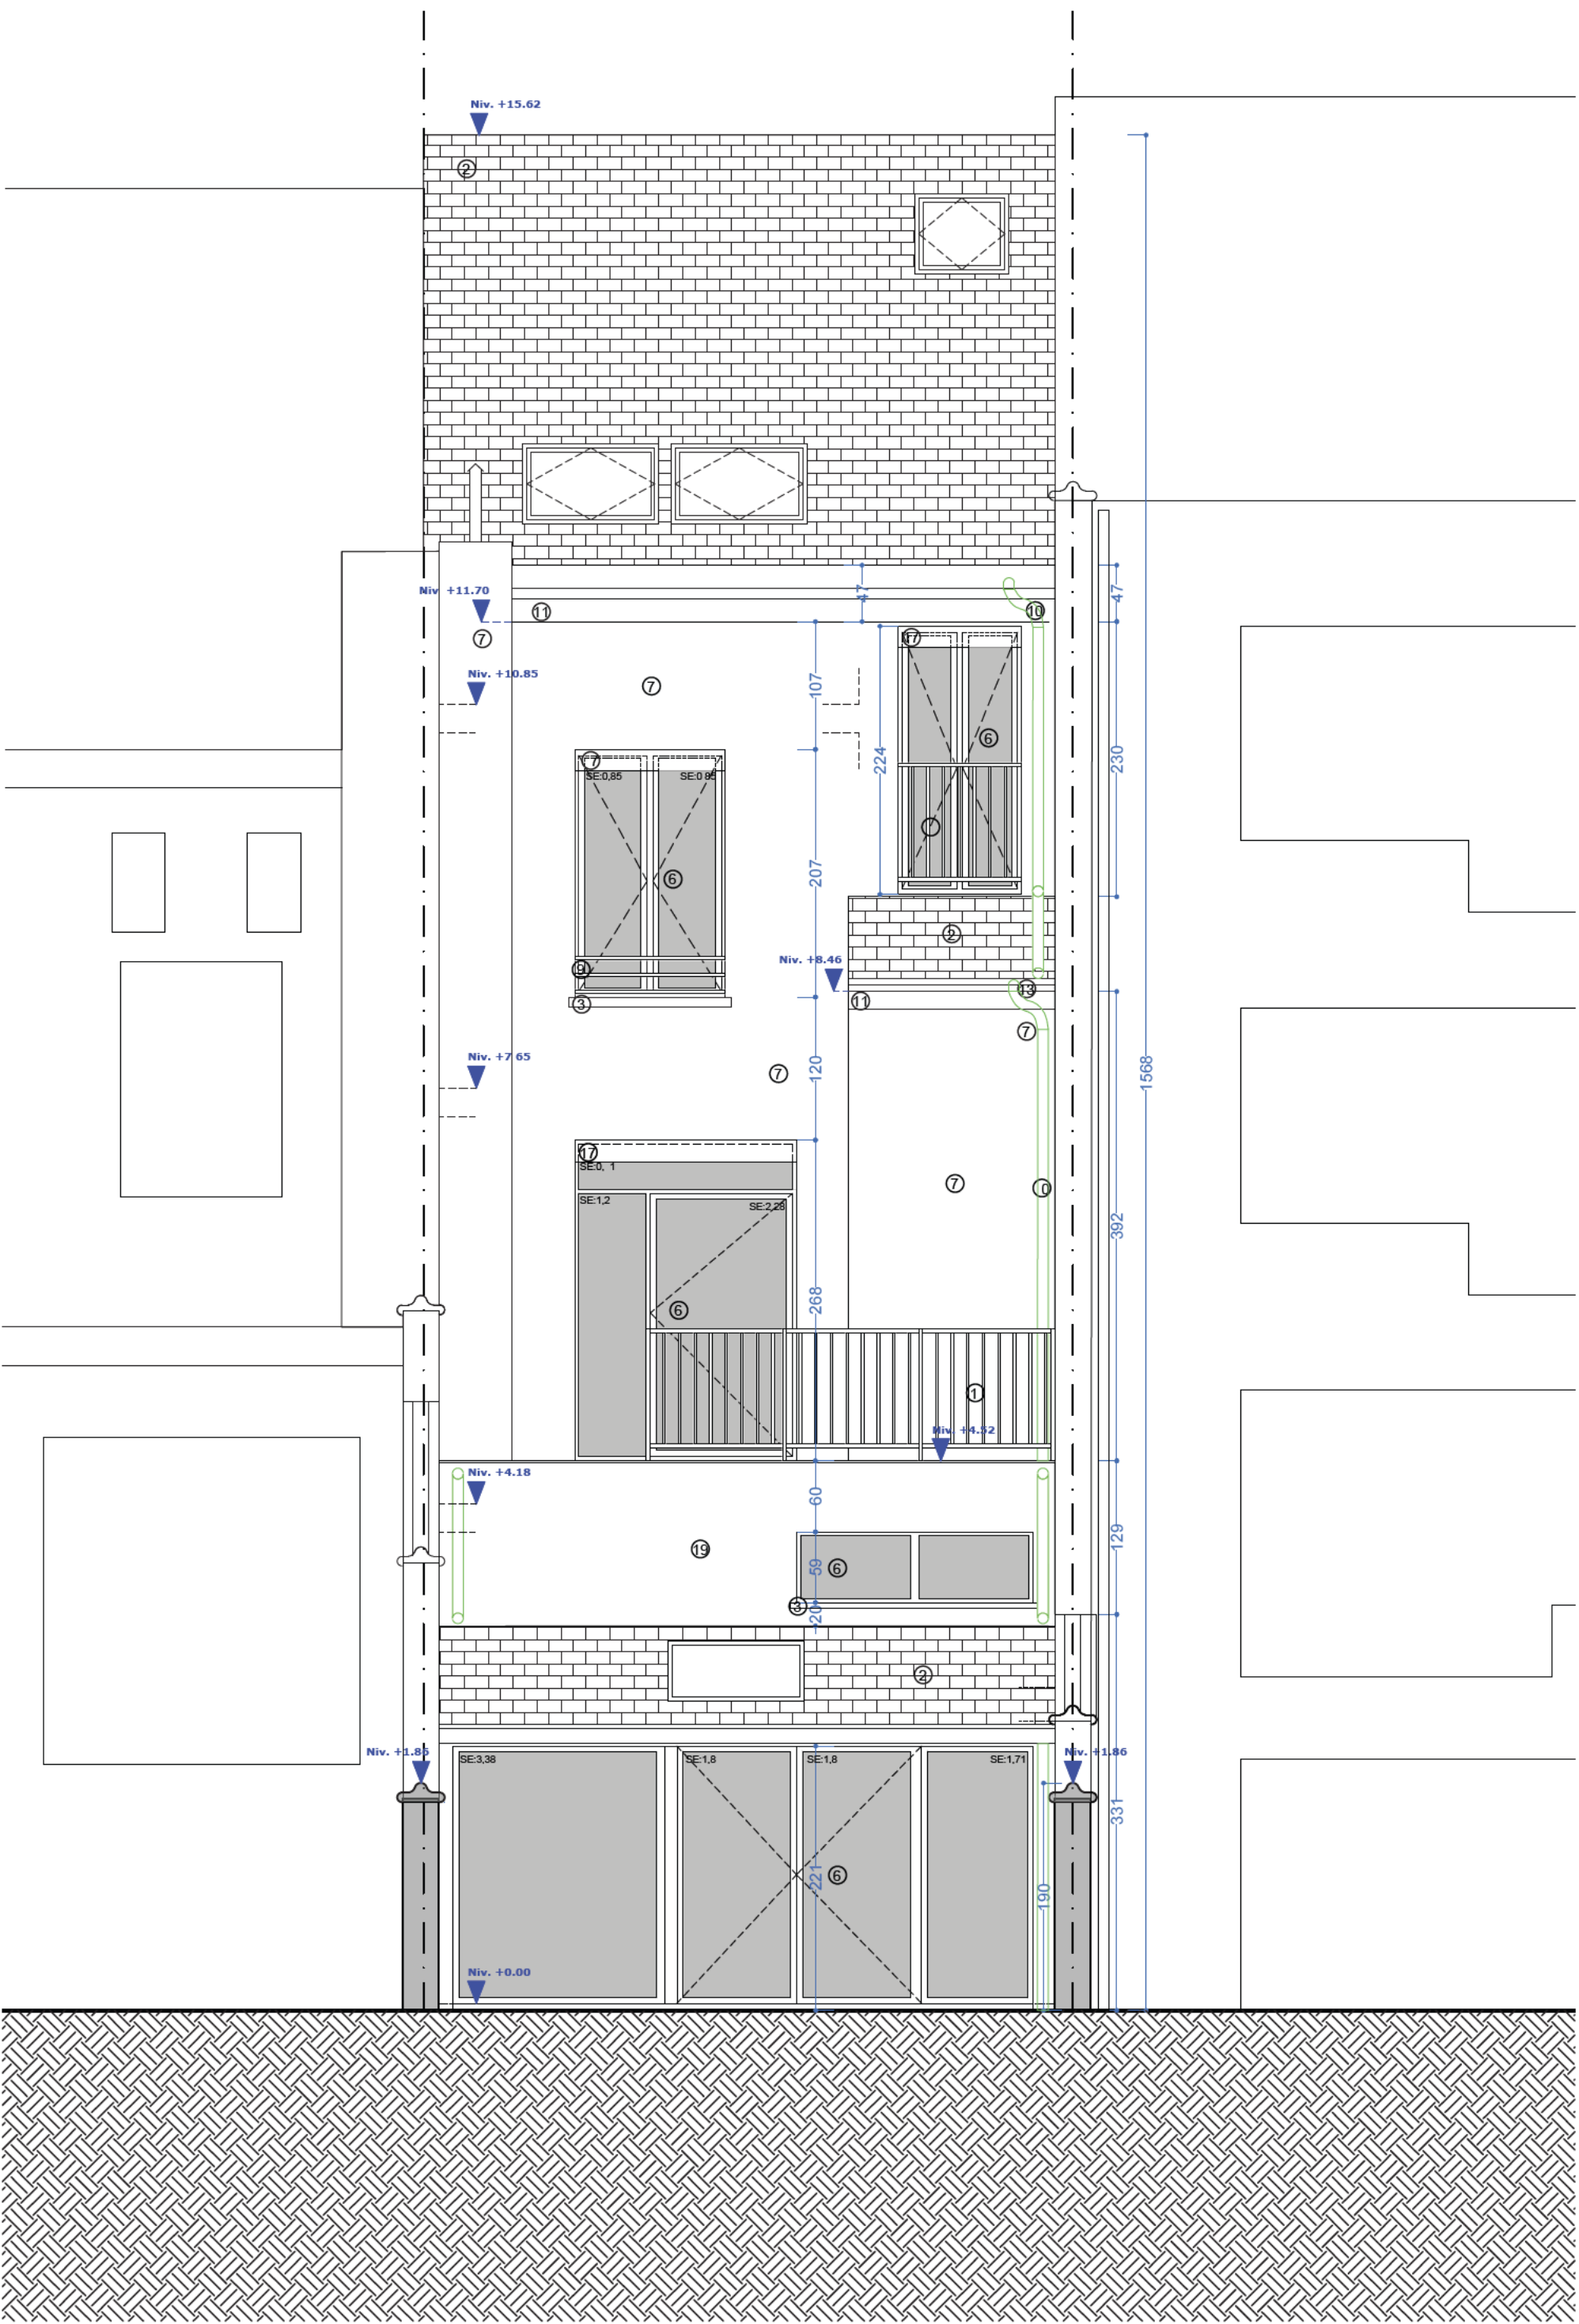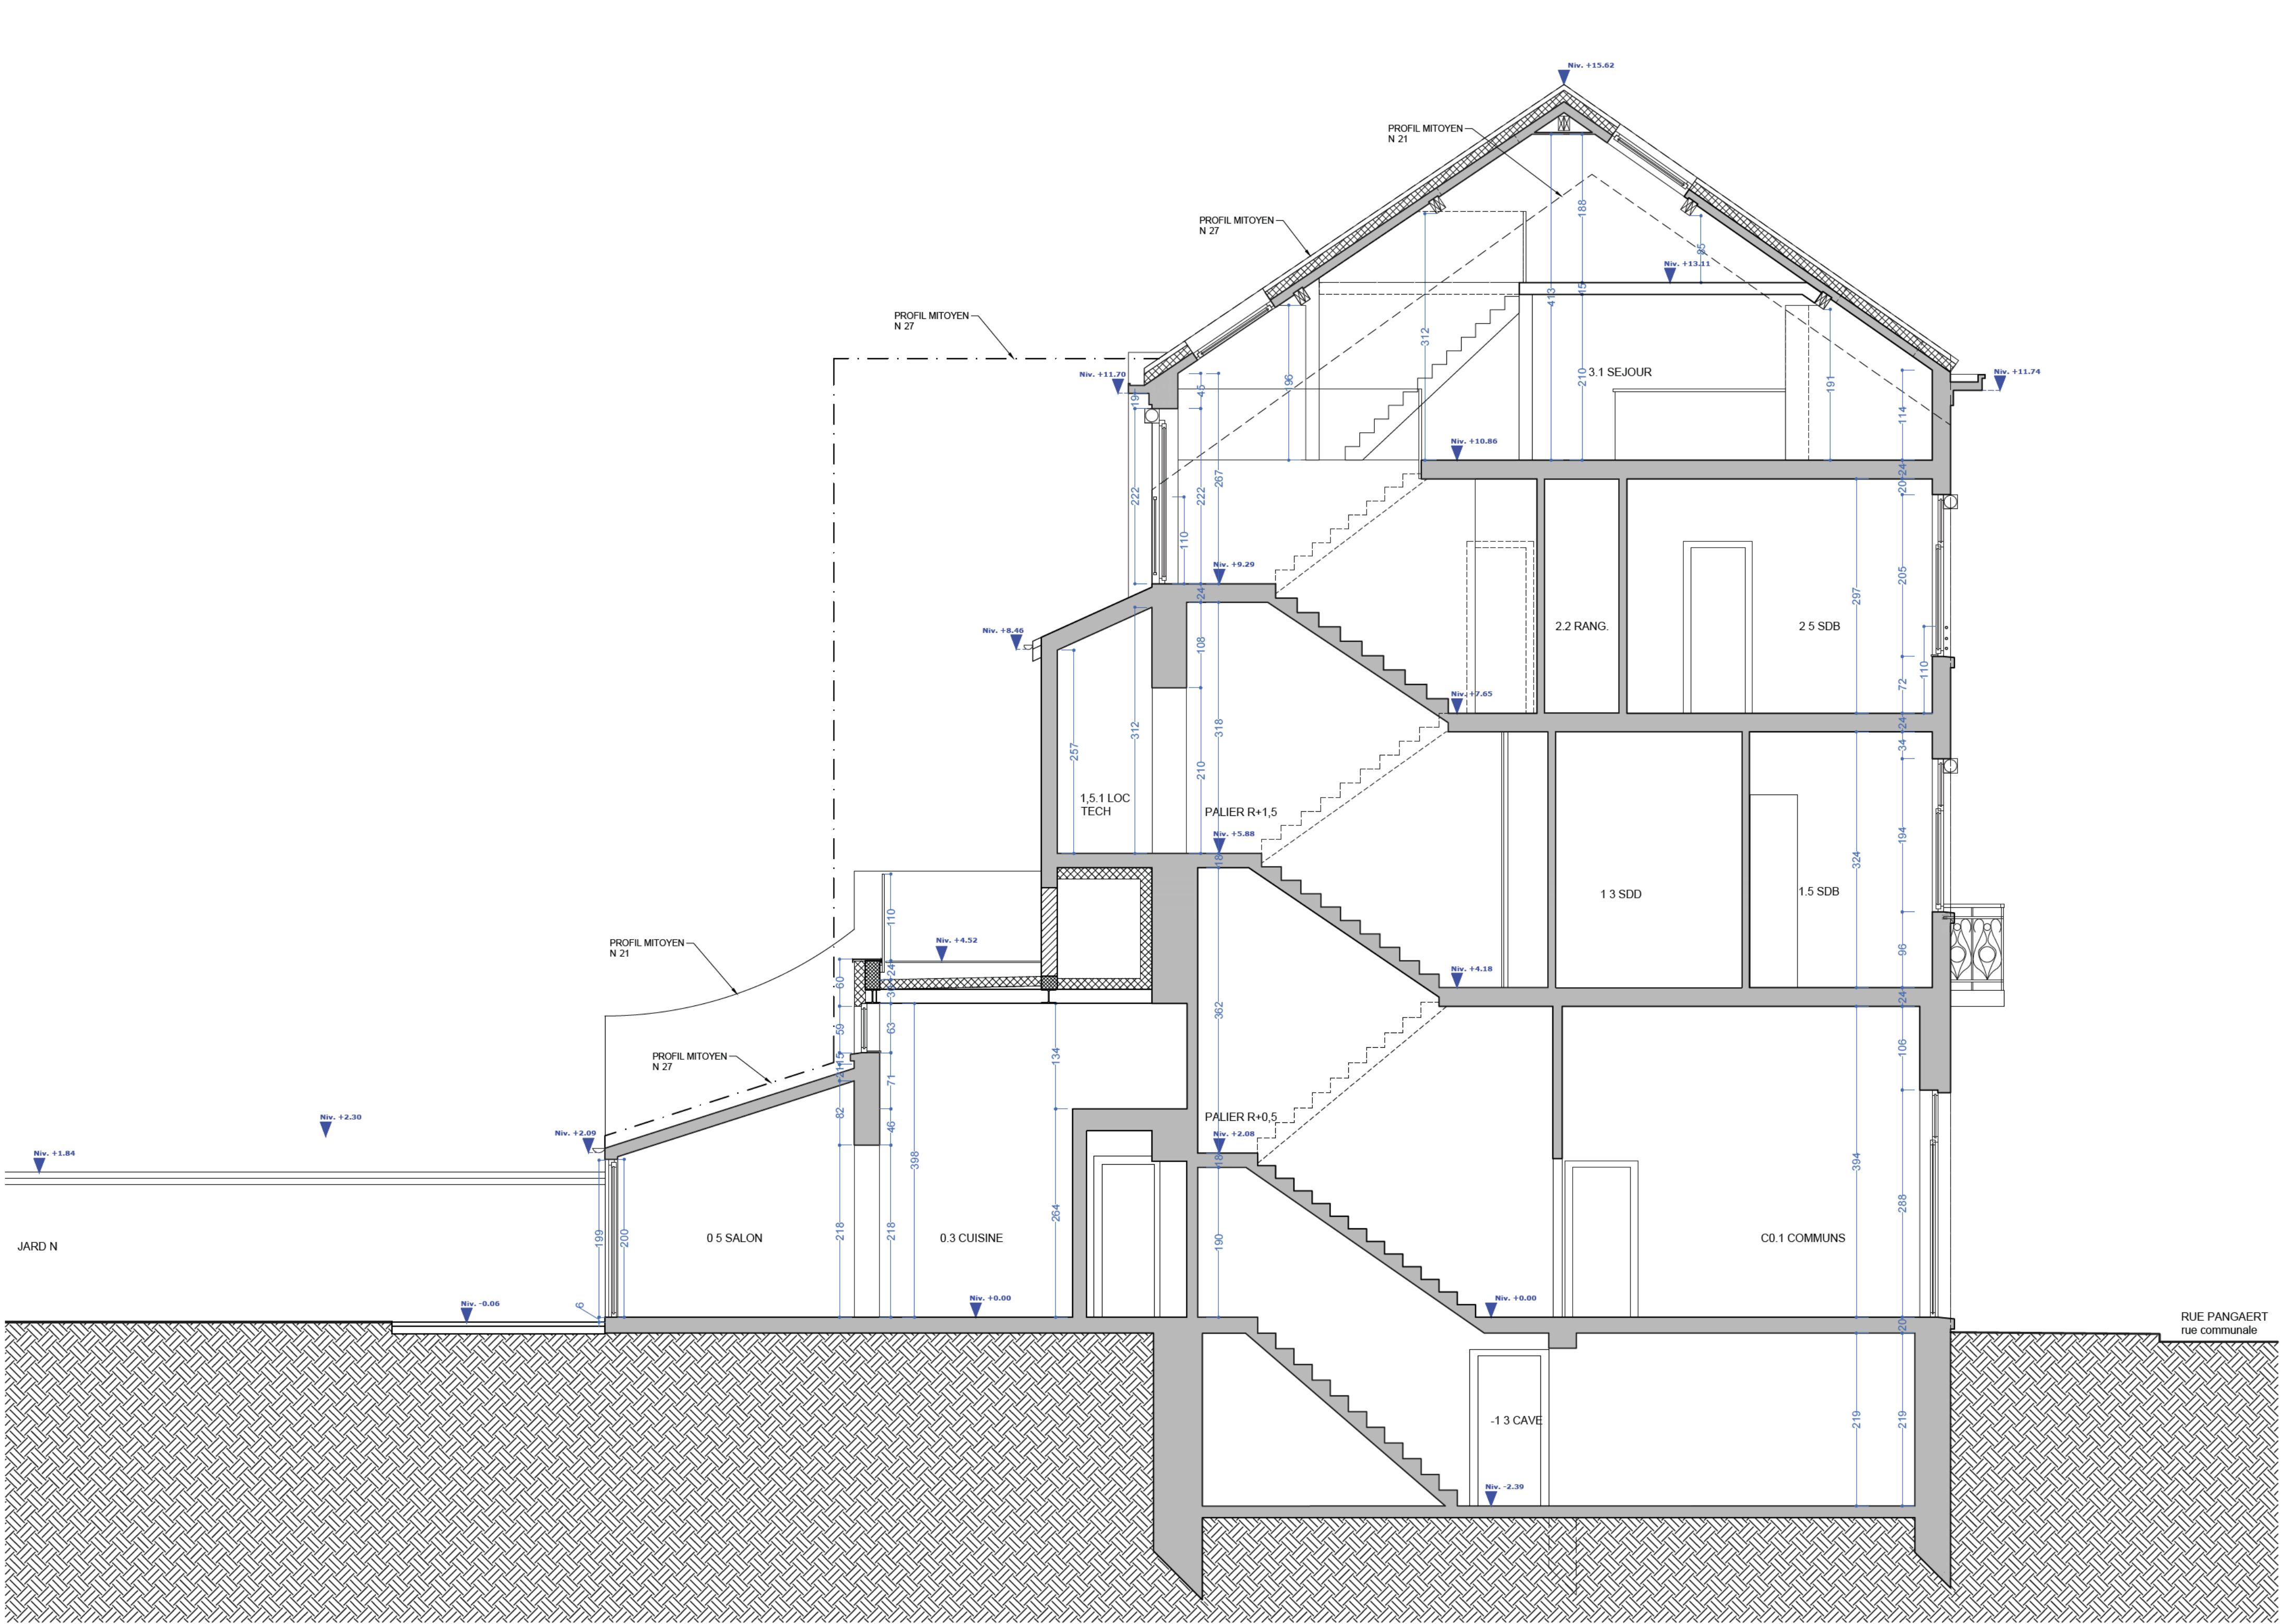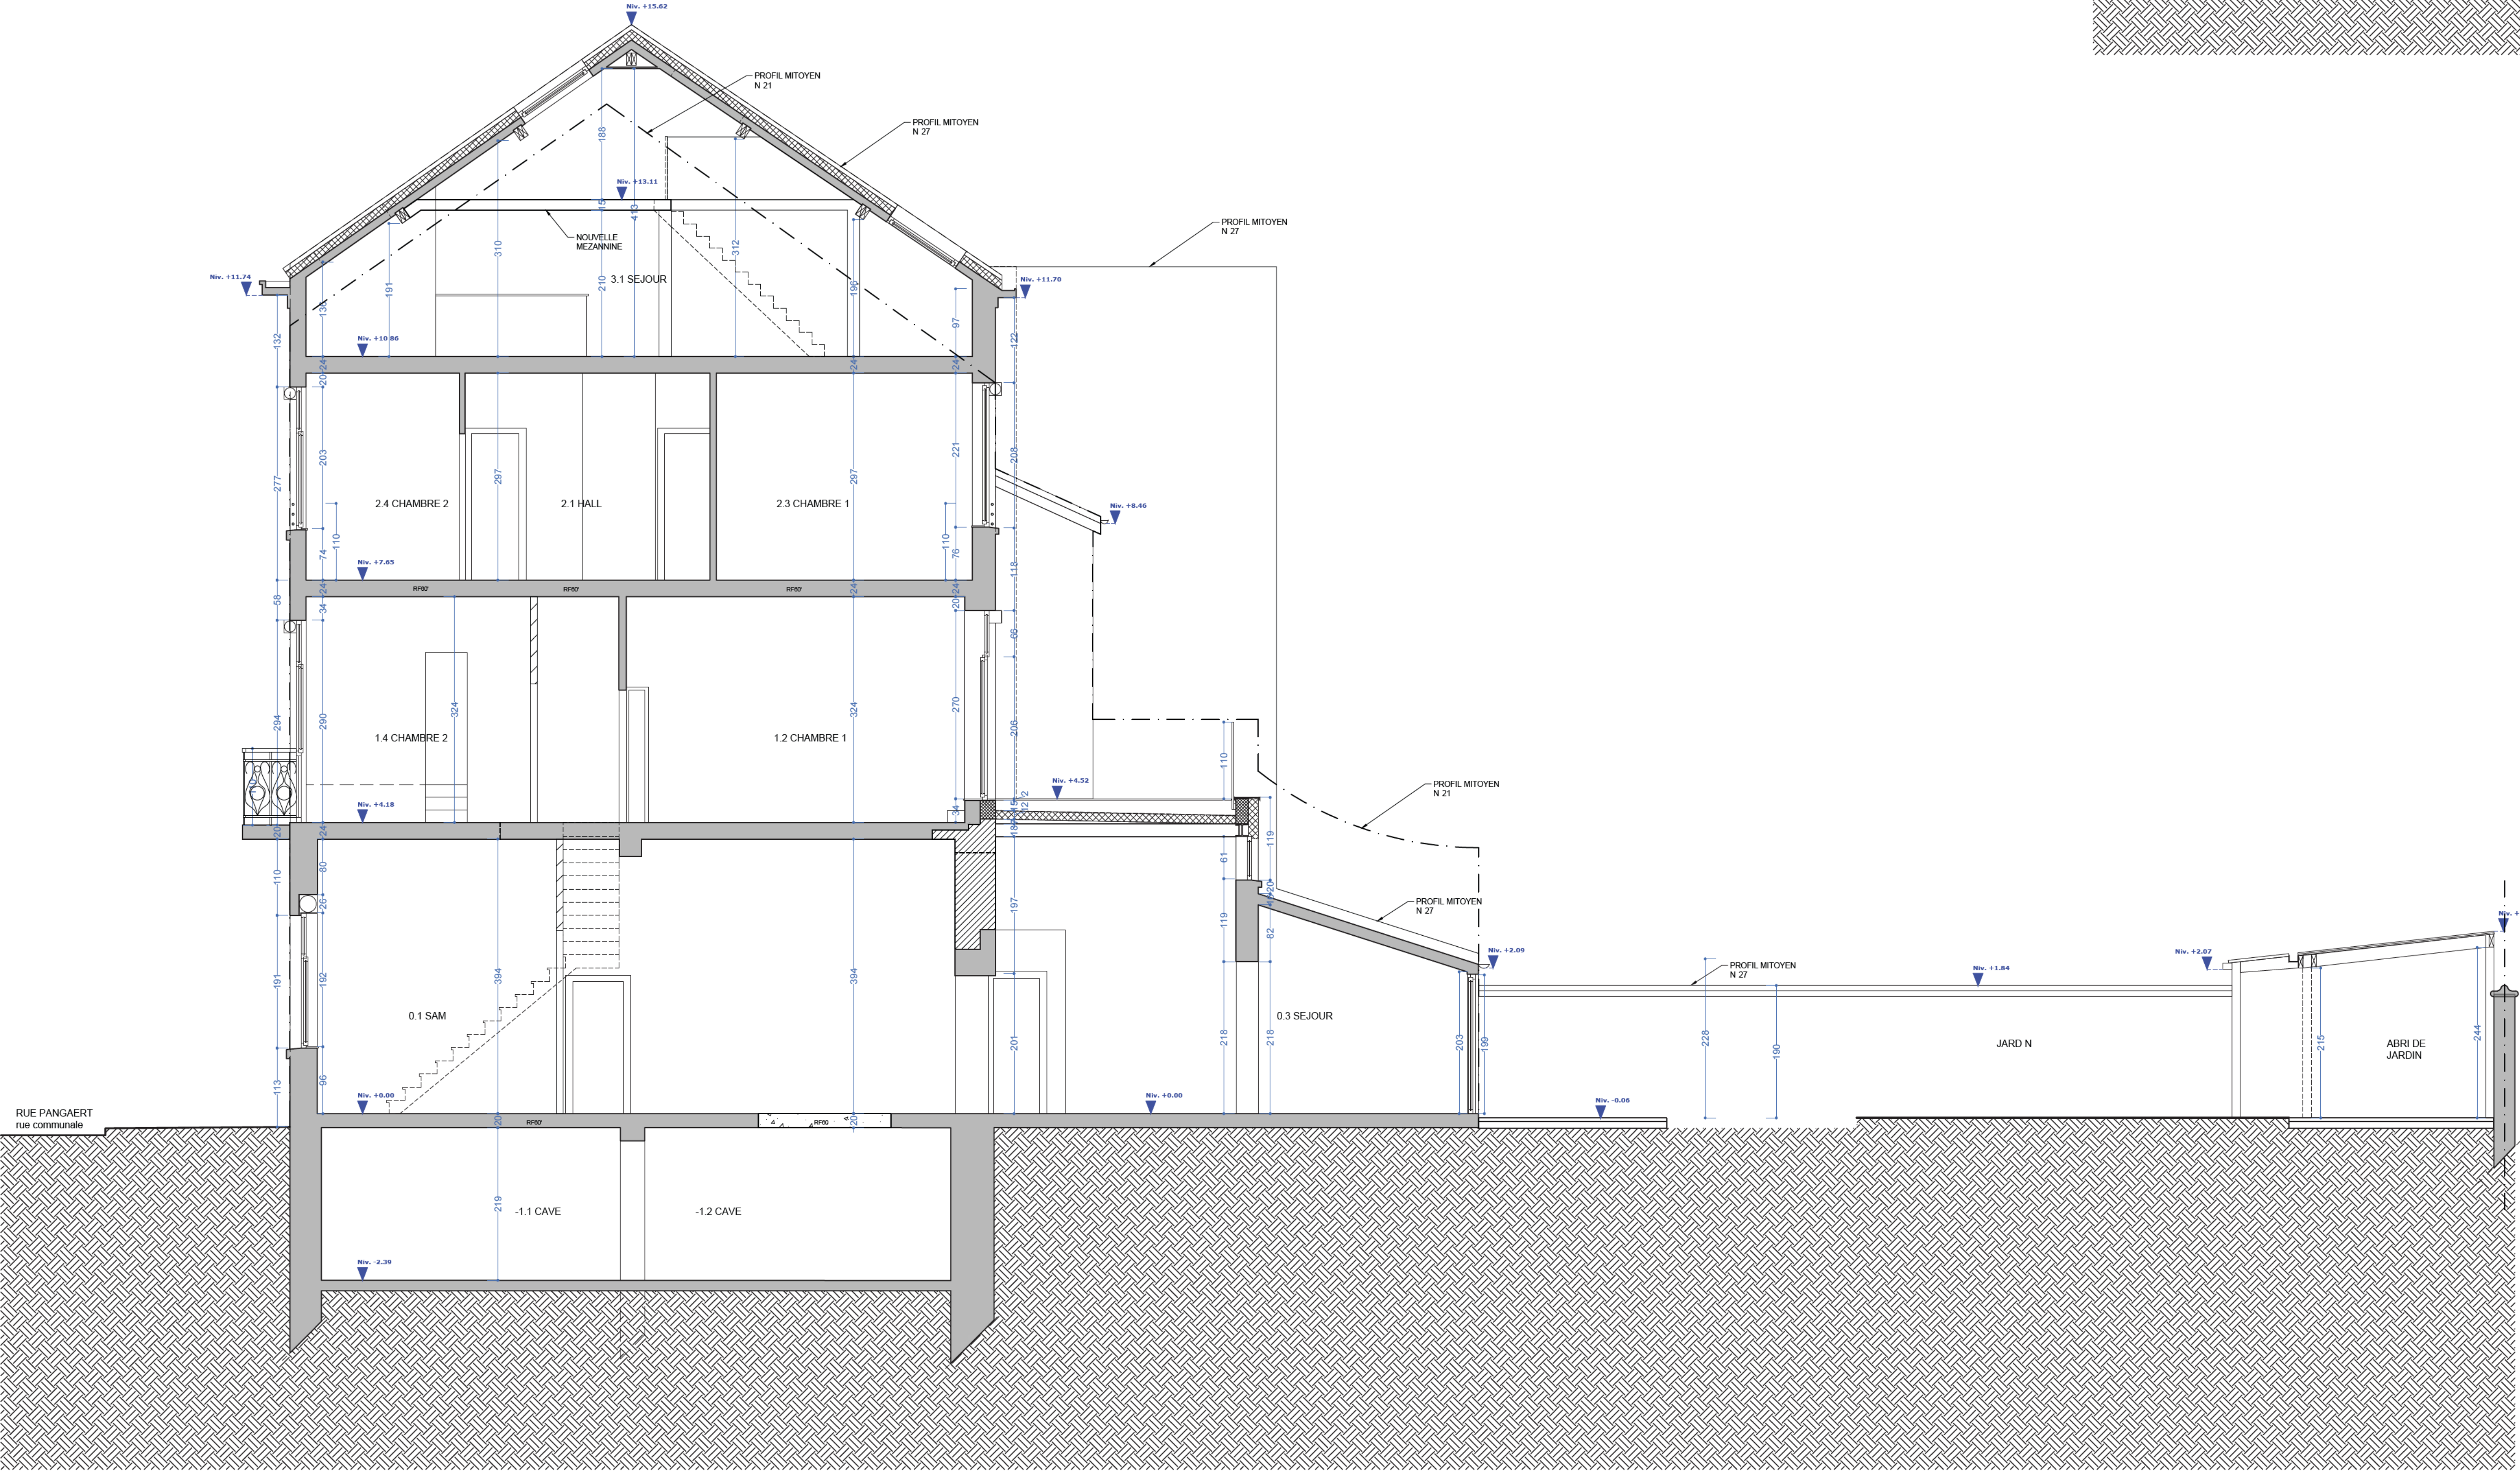

LEGENDE DES MATERIAUX

- Garde-corps en ferronnerie
- Tuile terre cuite rouge
- Seuil en pierre bleue
- Soubassement en pierre bleue
- Pierre bleue peinte en blanc
- Châssis bois lasuré foncé
- Enduit/Cimentage de teinte blanche
- Solin en zinc naturel
- Lisse métallique
- DEP en zinc naturel
- Corniche en bois peinte en blanc
- Corniche en bois peinte en noir
- Gouttière en zinc naturel
- Châssis en PVC imitation bois
- Porte d'entrée en bois de teinte brun foncé
- Dalle de béton formant balcon
- Volet roulant
- Briques peintes en rouge
- Crépis sur isolant blanc

LEGENDE

- MURS EXISTANTS
- DEMOLITION
- NOUVEAUX MURS EN BETON CELLULAIRE
- NOUVEAUX MURS EN BLOCS MACONNES
- NOUVELLES CLOISONS LEGERES
- ISOLATION
- TOITURE VEGETALISEE

DEMANDE DE PERMIS D'URBANISME

Regularisation d'un immeuble de 2 unités

Adresse du projet Rue Pangaert, 23 - 1083 Ganshoren Cadastre Division 2, Section B, n°38n

Dossier Pangaert ID 2527

Maître d'ouvrage Janssens, 23 - 1083 Ganshoren

Ingénieur stabilité

Coordinateur sécurité et santé

FEB

Entrepreneur général

Revisions

A	02/04/2026	Première cotation des plans du permis d'urbanisme
B		
C		
D		

Date 02/04/26 Echelle 1/50

COUPES/ELEVATIONS - PROJETES 2527_PU.08

ON Architects Tammy Bessière info@on-architects.be +32 (0) 473 32 46 69

Ce document est la propriété exclusive de l'Architecte, il ne peut être communiqué, reproduit ou utilisé sans son autorisation écrite.