AANVRAAG STEDENBOUWKUNDIGE VERGUNNING

Naam document: APP0201 Dakverdieping
As-built toestand

Adres: Lehonplein 8, 1030 Schaarbeek


Schaal : 1/50

onderwerp van de aanvraag

de terrasbekleding werd hier doorgetrokken

de terrasleuning werd niet conform geplaatst (afstand van 190cm tov de perceelsgrens)

achtergevel hoofbouw werd na geïsoleerd met 8 cm Resol

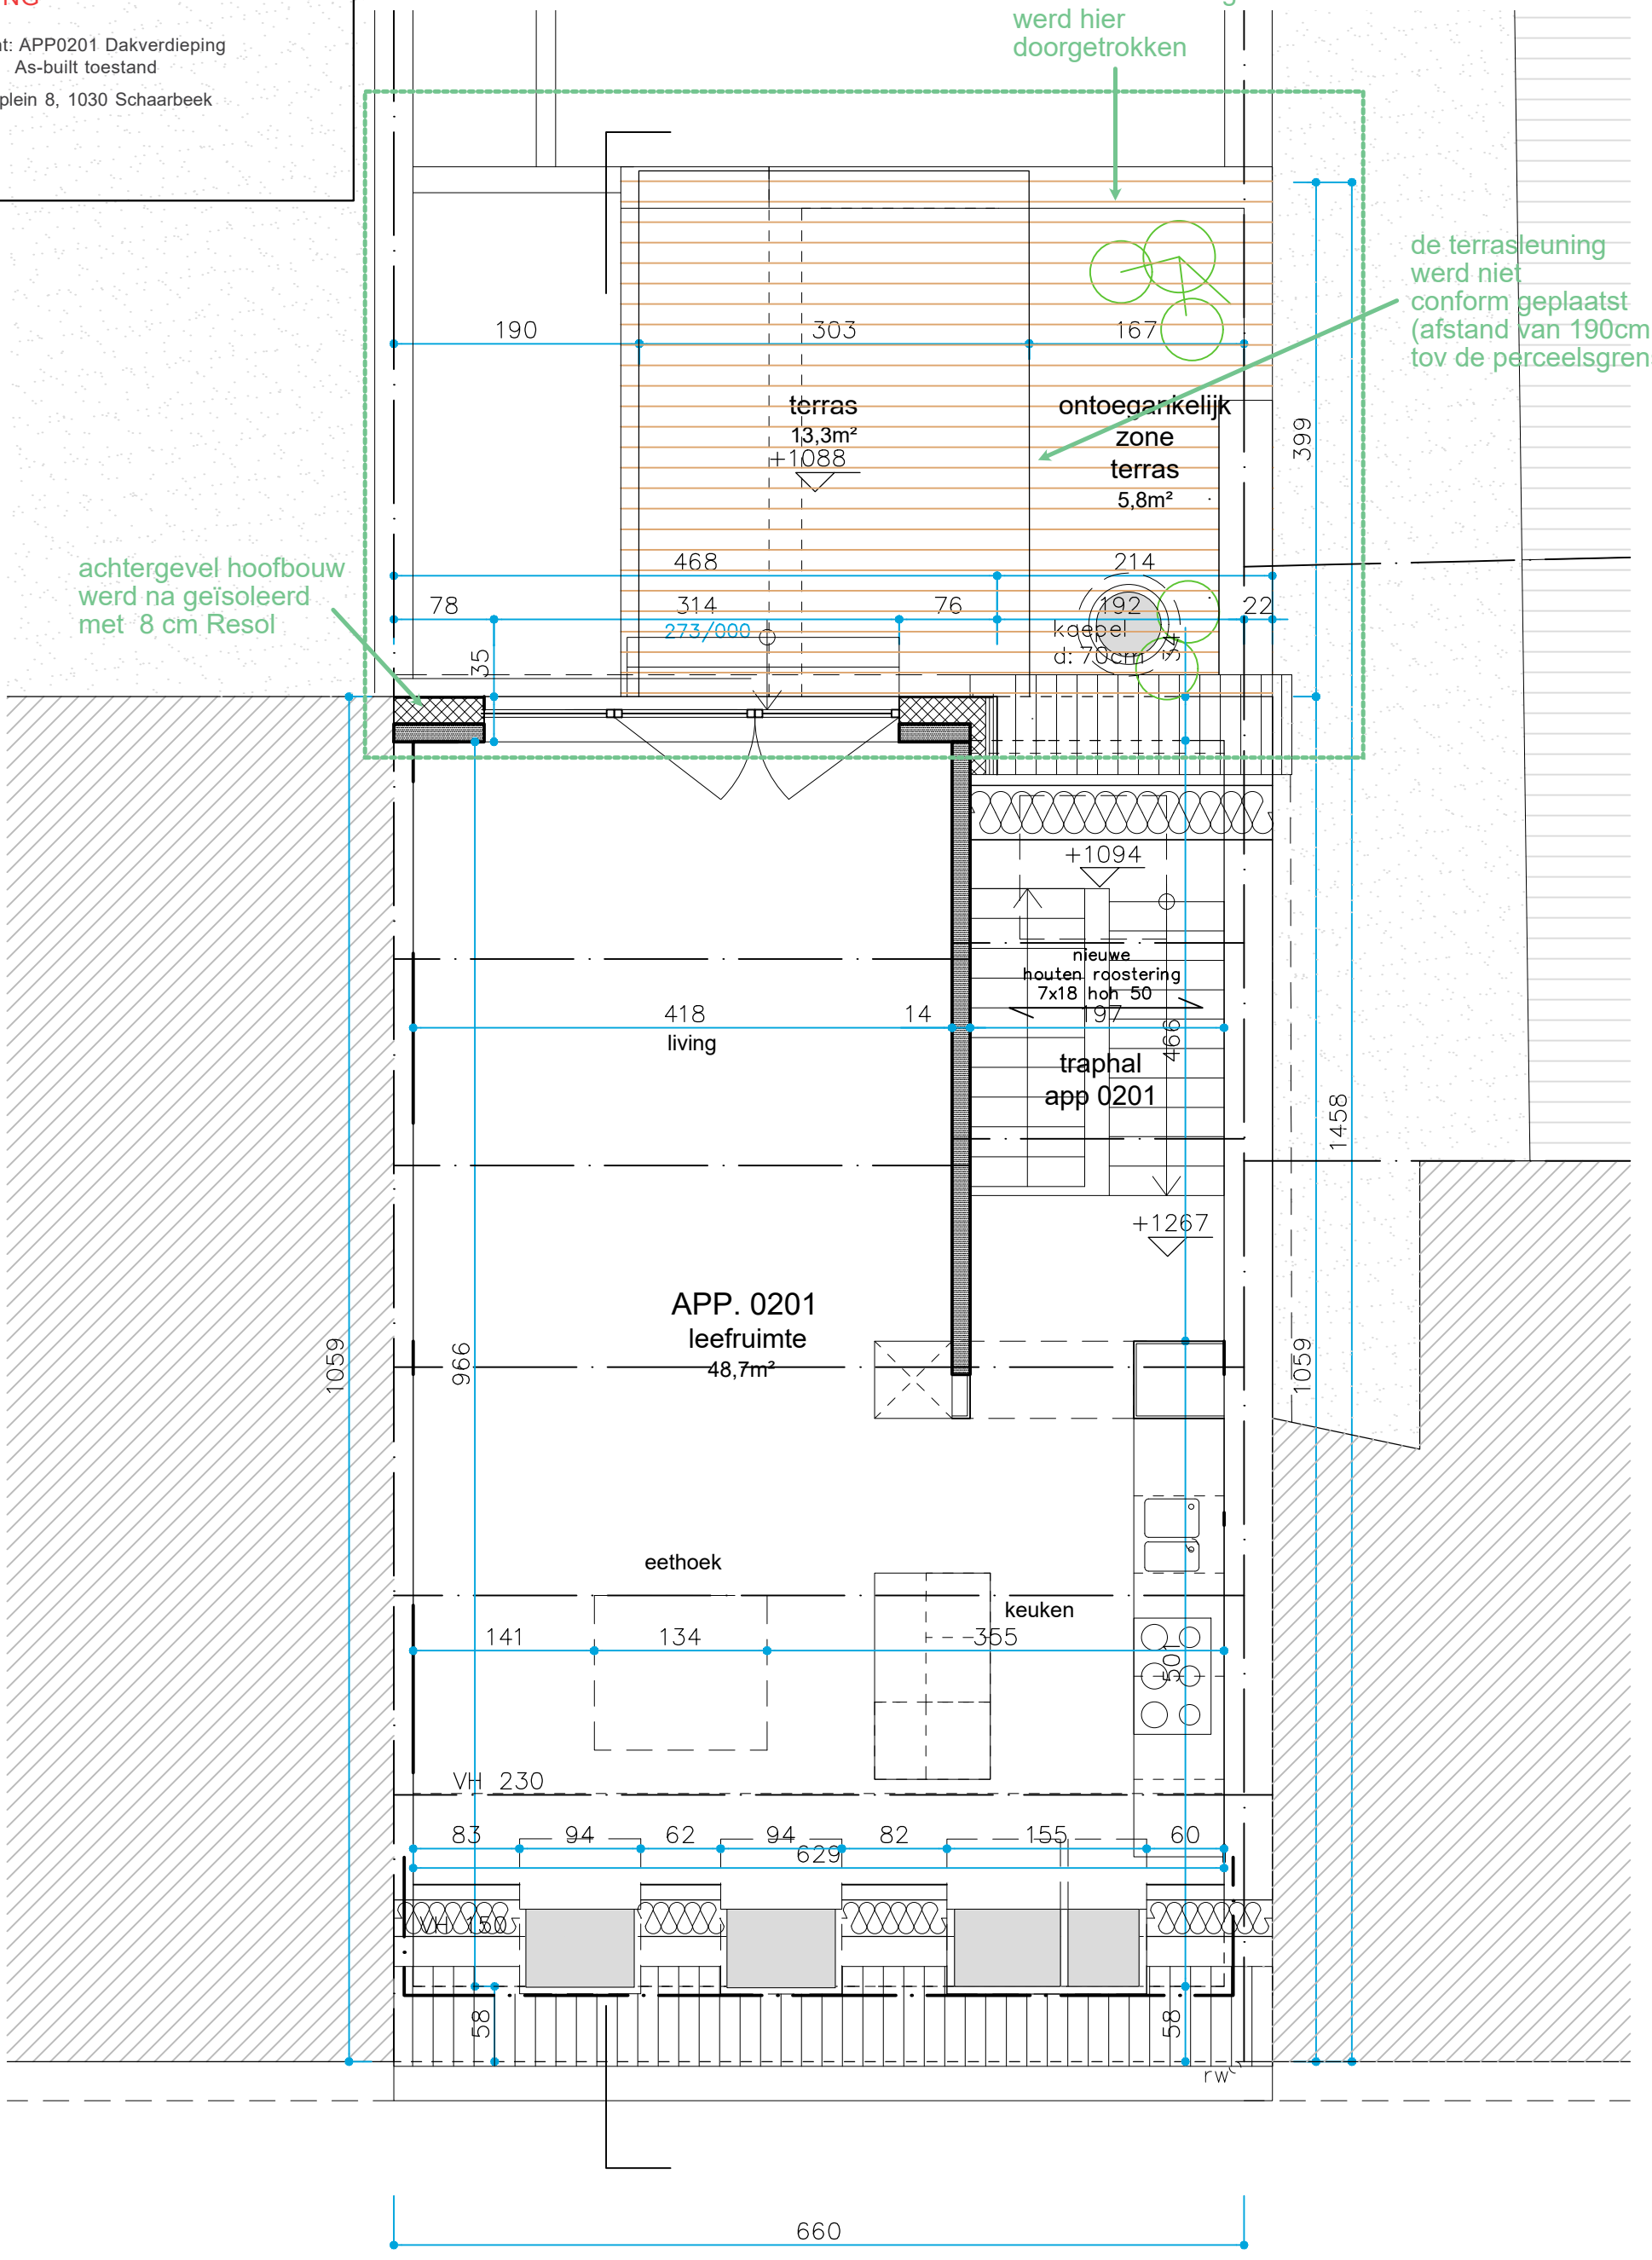

DAKVERDIEPING