
AANVRAAG STEDENBOUWKUNDIGE VERGUNNING

Naam document: Zijgevel / Snede
As-built toestand

Adres: Lehonplein 8, 1030 Schaarbeek

Schaal : 1/50

13/03/2026

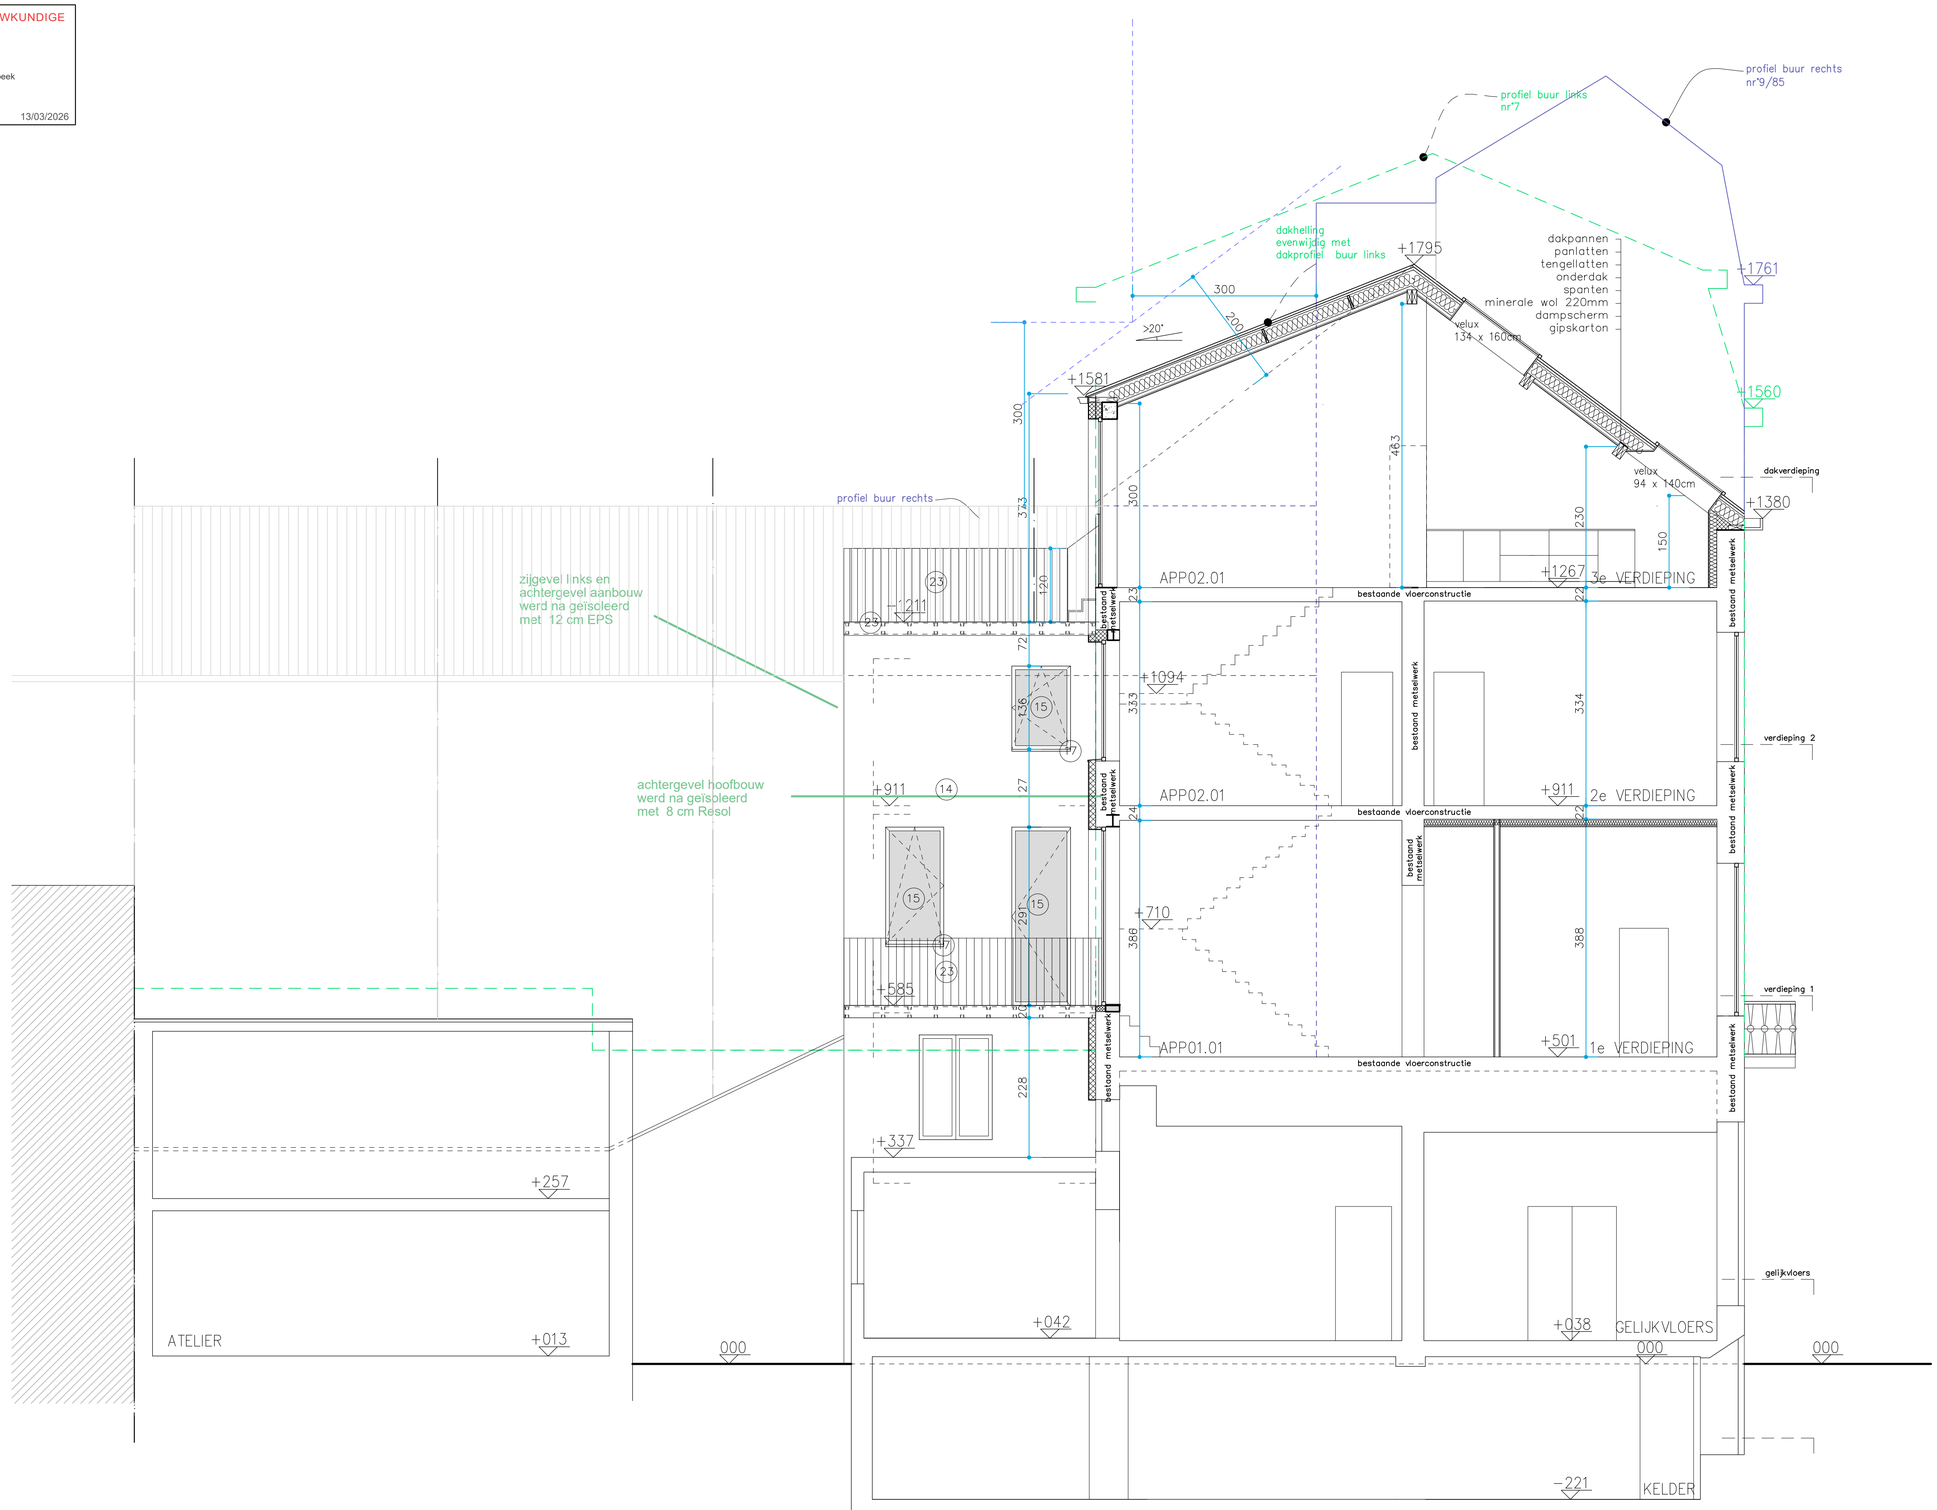

ZIJGEVEL LINKS / DOORSNEDE