
AANVRAAG STEDENBOUWKUNDIGE VERGUNNING

Naam document: Voorgevel
As-built toestand

Adres: Lehonplein 8, 1030 Schaarbeek

Schaal : 1/50

13/03/2026

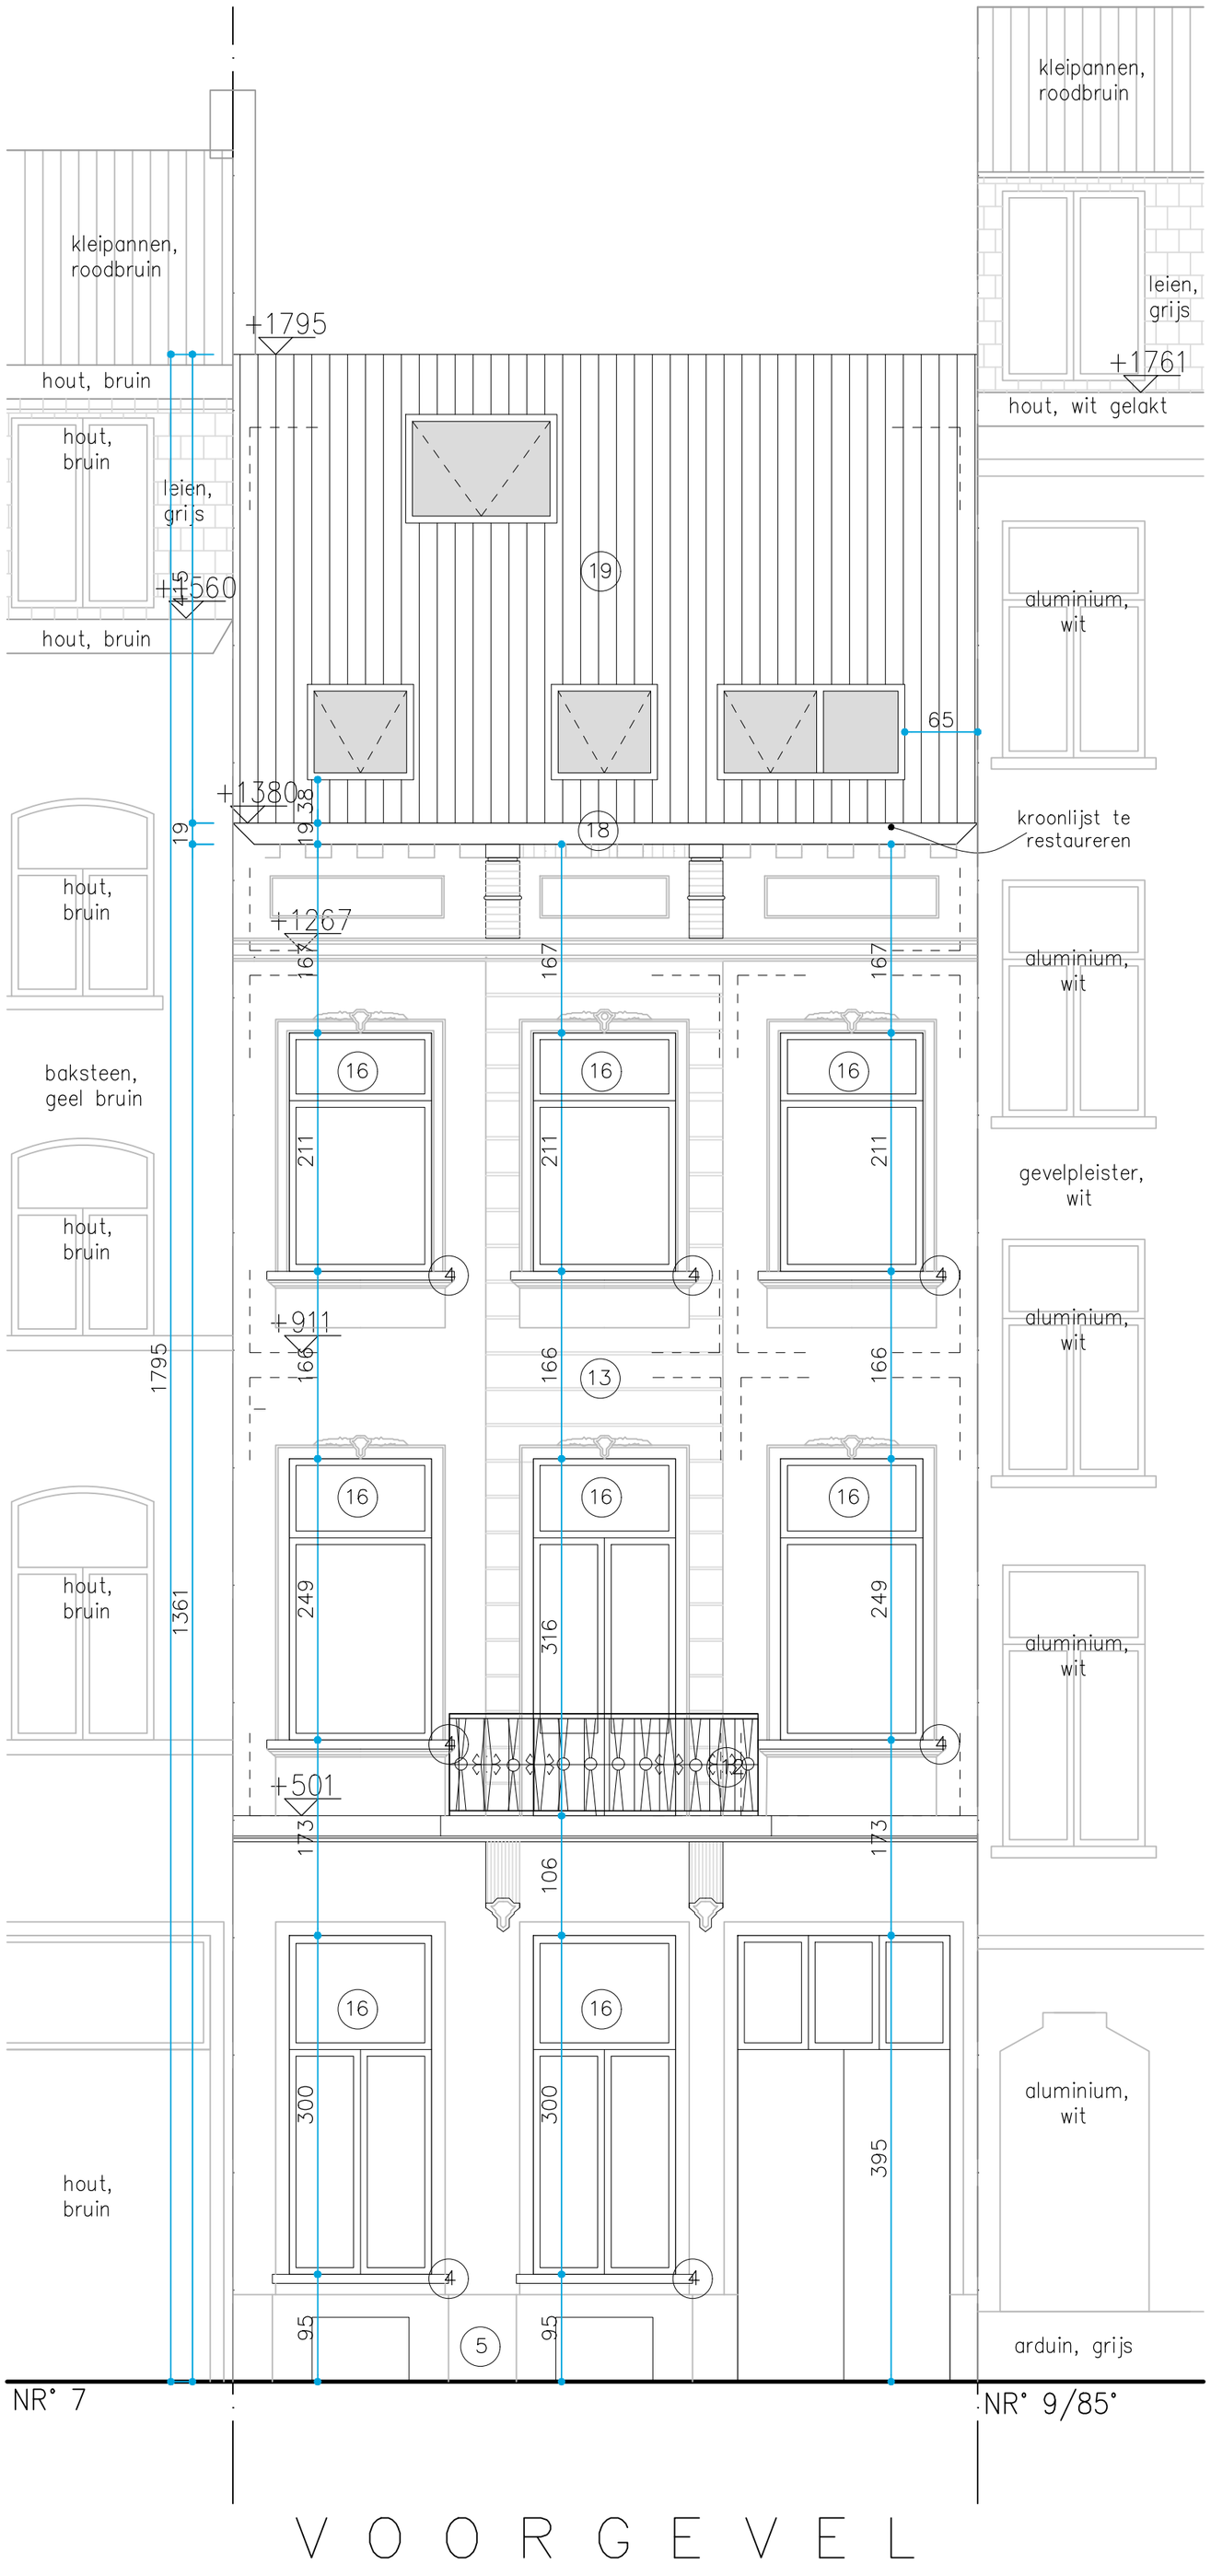


V O O R G E V E L

## LEGENDE GEVELMATERIALEN

BESTAANDE MATERIALEN

| | | |
|---|---|---|
| 1 | gevelbekleding: | cementering, lichtgrijs |
| 2 | gevelbekleding: | gevelpleister, beige |
| 3 | gevelbekleding: | gevelpleister, grijs |
| 4 | dorpels: | arduin, grijs |
| 5 | plint: | arduin, grijs |
| 6 | buitenschrijnwerk: | aluminium, wit |
| 7 | buitenschrijnwerk: | aluminium, geanodiseerd |
| 8 | kroonlijst: | hout, lichtgrijs |
| 9 | dakpannen: | gebakken klei, roodbruin |
| 10 | hanggoot: | roofing, wit gekleur |
| 11 | afvoerpijpen: | pvc, grijs |
| 12 | balustrade: | smeedwerk, zwart |

NIEUWE MATERIALEN

| | | |
|---|---|---|
| 13 | gevelbekleding: | cementering, lichtgrijs |
| 14 | gevelbekleding: | gevelpleister, beige |
| 15 | buitenschrijnwerk: | aluminium, donkergrijs' |
| 16 | buitenschrijnwerk: | hout, donkergrijs gelakt |
| 17 | dorpels: | aluminium, donkergrijs |
| 18 | kroonlijst: | hout, wit gelakt |
| 19 | dakpannen: | gebakken klei, roodbruin |
| 20 | hanggoot: | zink, grijs |
| 21 | regenwaterafvoer: | zink, grijs |
| 22 | dakrandprofiel: | zink, grijs |
| 23 | balustrade: | gegalvaniseerd staal |