


PLAN D'IMPLANTATION JARDIN - Ech. 1/100e

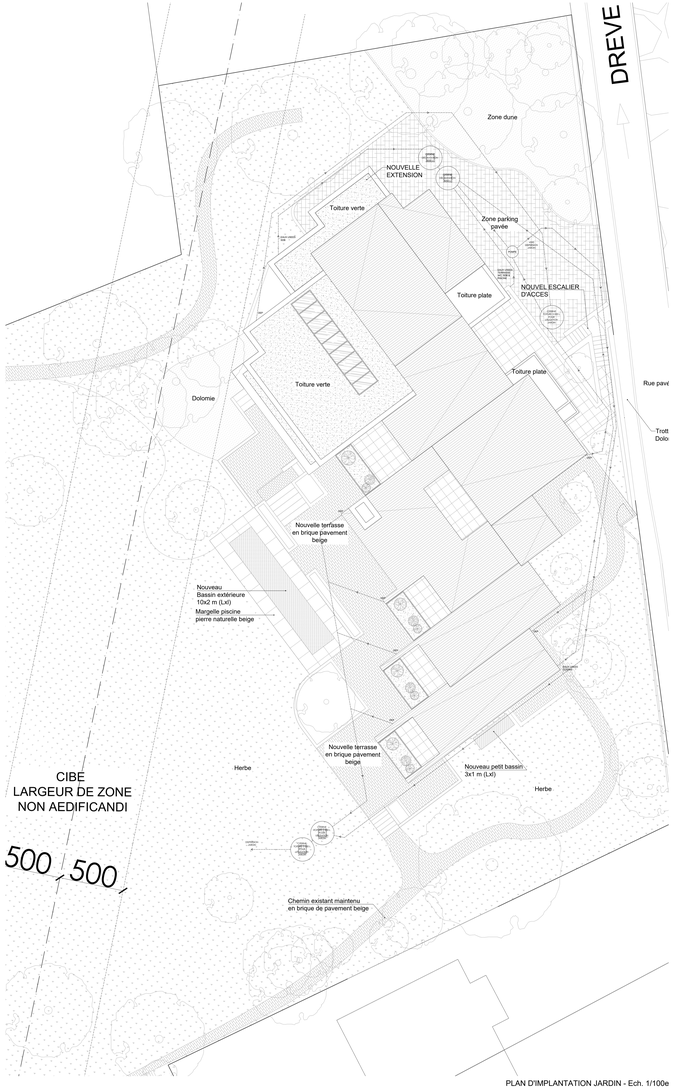

PLAN D'IMPLANTATION JARDIN - Ech. 1/200e



PLAN DE SITUATION - Ech. 1/1000e



PLAN D'IMPLANTATION - Ech. 1/500e

LÉGENDE DES MATÉRIAUX

- DÉMOLITIONS
- MAÇONNERIE EXISTANTE
- NOUVELLES MAÇONNERIES
- ISOLATION

LÉGENDE DES MATÉRIAUX DE FAÇADE

1. BRIQUE EN TERRE CUITE DE TEINTE ROUGE
2. CHÂSSIS EN ALUMINIUM NOIR RAL 9005
3. HABILLAGE EN PANNEAU D'ALUMINIUM NOIR RAL 9005
4. ACROTÈRE EN ZINC
5. PORTE D'ENTRÉE EN ALUMINIUM NOIR RAL 9005
6. SEUIL DE FENÊTRE EN ALUMINIUM NOIR RAL 9005
7. PORTE DE GARAGE EN ALUMINIUM NOIR RAL 9005
8. TUILE EN TERRE CUITE DE TEINTE BRUNE
9. ACROTÈRE EN ALUMINIUM NOIR RAL 9005
10. GARDE-CORPS EN ACIER THERMOLAQUÉ NOIR RAL 9005

Maître d'ouvrage
Immobilière Du Bois (Cédric Bannel)
Dreve des Gendarmes 145
1180 Bruxelles

AS BUILT
Archi.
AR- Olivier Hannaert & Malika de Hemptinne
Rue des Echevins 22
1050 Bruxelles

DEMANDE DE PERMIS D'URBANISME - REGULARISATION

PROJET

Transformation d'une maison unifamiliale

145 Dréve des Gendarmes
1180 Bruxelles

SITUATION PROJETEE
Vues en plan de situation, d'implantation

ind	Date	Modifications	Phase projet	Echelle
orig			PU	1/1000, 1/500, 1/200, 1/100
A				
B			Date	Niveau
C			19/01/2025	/
D				
				Numéro de plan
				P 01/05
				Auteur PV
				AaBuilt

Plans administratifs, non-valable pour exécution

01