
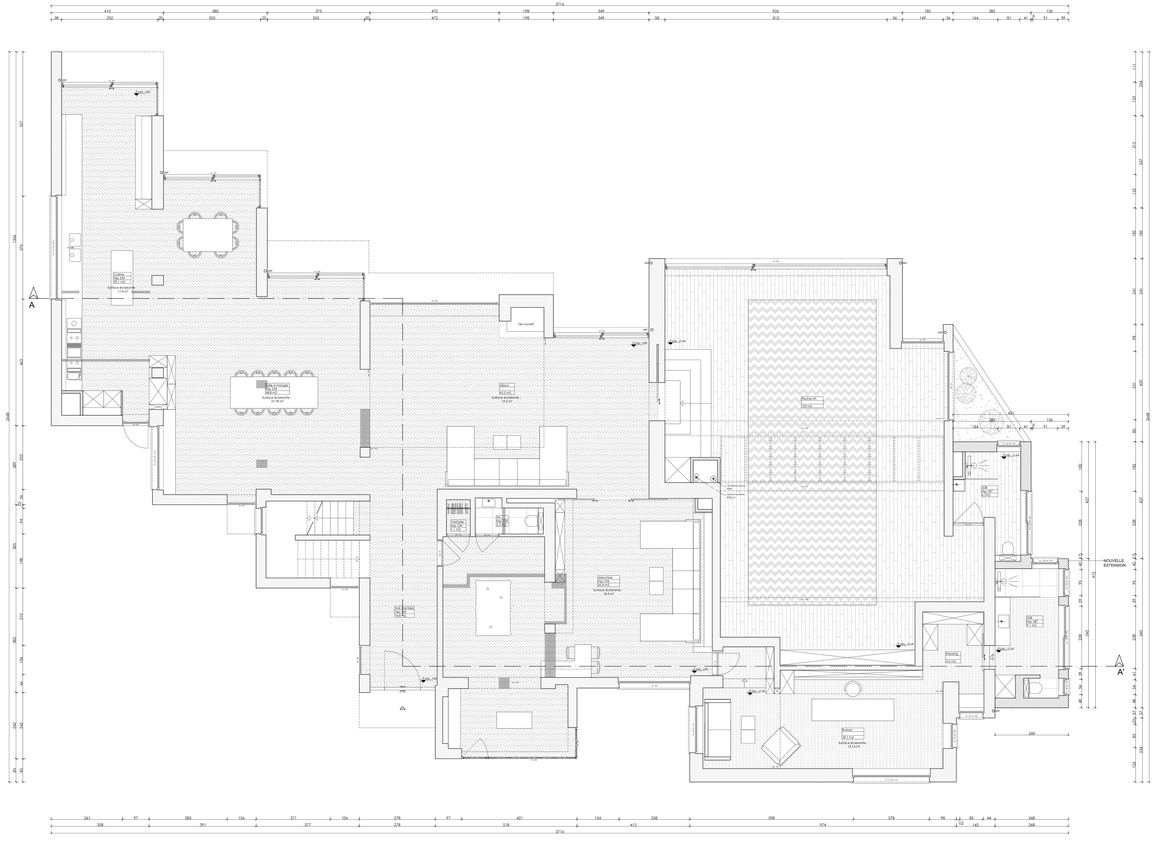


PLAN REZ-DE-CHAUSSEE - Ech. 1/50e

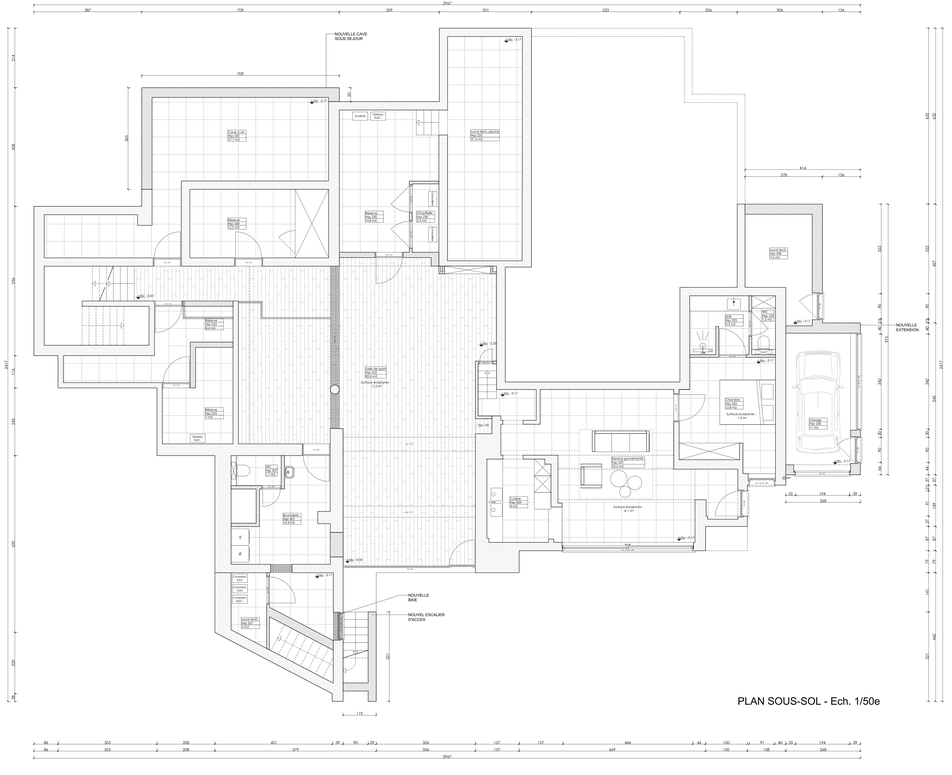

PLAN SOUS-SOL - Ech. 1/50e

LÉGENDE DES MATÉRIAUX

- DÉMOLITIONS
- MAÇONNERIE EXISTANTE
- NOUVELLES MAÇONNERIES
- ISOLATION

LÉGENDE DES MATÉRIAUX DE FAÇADE

1. BRIQUE EN TERRE CUITE DE TEINTE ROUGE
2. CHÂSSIS EN ALUMINIUM NOIR RAL 9005
3. HABILLAGE EN PANNEAU D'ALUMINIUM NOIR RAL 9005
4. ACROTÈRE EN ZINC
5. PORTE D'ENTRÉE EN ALUMINIUM NOIR RAL 9005
6. SEUIL DE FENÊTRE EN ALUMINIUM NOIR RAL 9005
7. PORTE DE GARAGE EN ALUMINIUM NOIR RAL 9005
8. TUILE EN TERRE CUITE DE TEINTE BRUNE
9. ACROTÈRE EN ALUMINIUM NOIR RAL 9005
10. GARDE-CORPS EN ACIER THERMOLAQUÉ NOIR RAL 9005

Maître d'ouvrage
Immobilière Du Bois (Cédric Bannel)
Drève des Gendarmes 145
1180 Bruxelles

AS BUILT, architecte
Arh. Olivier Hannaert & Malika de Hemptinne
Rue des Echevins 22
1050 Bruxelles

DEMANDE DE PERMIS D'URBANISME - REGULARISATION

PROJET

Transformation d'une maison unifamiliale


145 Drève des Gendarmes
1180 Bruxelles

SITUATION PROJETEE


Vues en plan sous-sol et rez-de-chaussée

ind	Date	Modifications	Phase projet	Echelle
orig			PU	1:50
A				
B			Date	Niveau
C			19/01/2025	
D				Numéro de plan
				02
				Auteur PV
				AsBuilt

Plans administratifs, non-valable pour éxécution

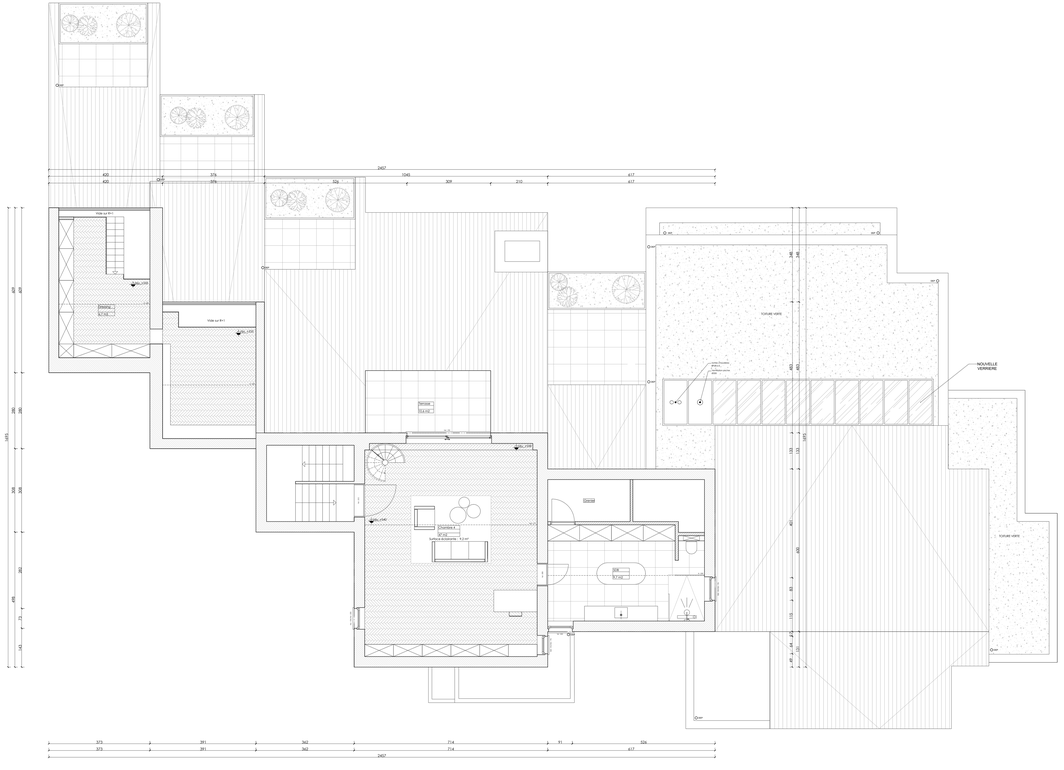

PLAN ETAGE R+2 - Ech. 1/50e

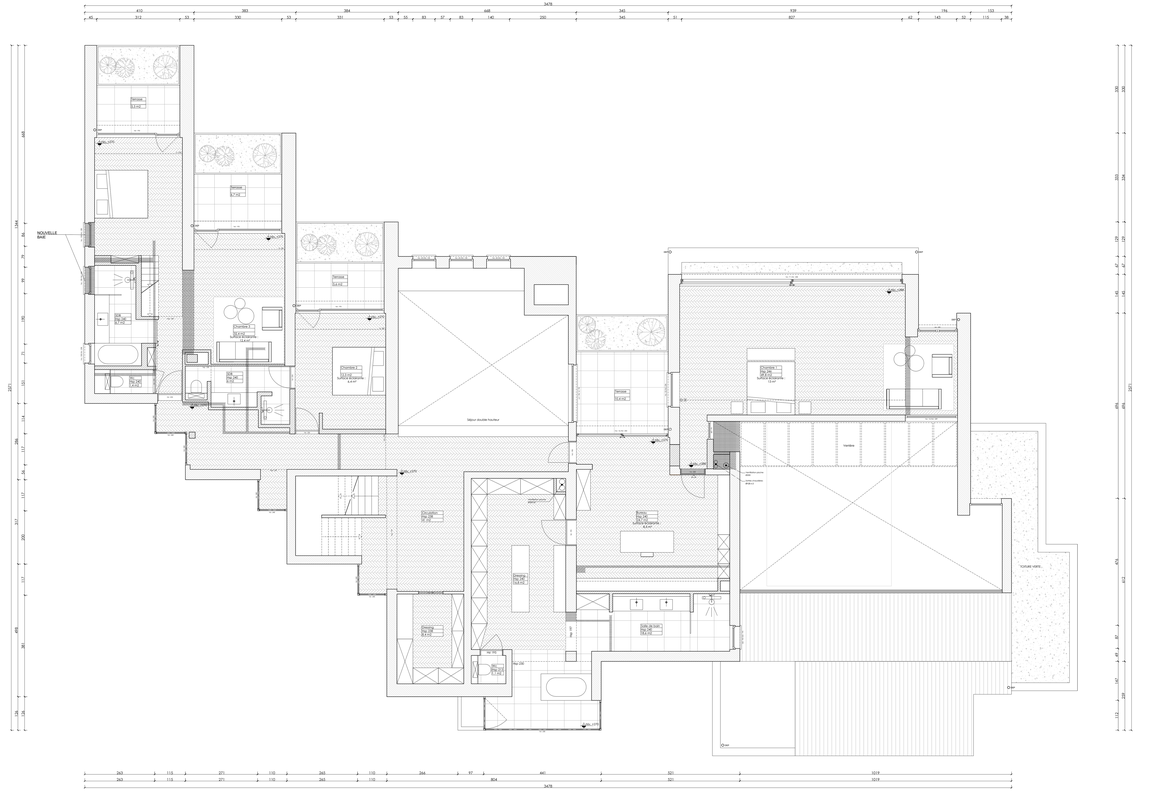

PLAN ETAGE R+1 - Ech. 1/50e

LÉGENDE DES MATÉRIAUX

- DEMOLITIONS
- MAÇONNERIE EXISTANTE
- NOUVELLES MAÇONNERIES
- ISOLATION

LÉGENDE DES MATÉRIAUX DE FAÇADE

1. BRIQUE EN TERRE CUITE DE TEINTE ROUGE
2. CHÂSSIS EN ALUMINIUM NOIR RAL 9005
3. HABILLAGE EN PANNEAU D'ALUMINIUM NOIR RAL 9005
4. ACROTÈRE EN ZINC
5. PORTE D'ENTRÉE EN ALUMINIUM NOIR RAL 9005
6. SEUIL DE FENÊTRE EN ALUMINIUM NOIR RAL 9005
7. PORTE DE GARAGE EN ALUMINIUM NOIR RAL 9005
8. TUILE EN TERRE CUITE DE TEINTE BRUNE
9. ACROTÈRE EN ALUMINIUM NOIR RAL 9005
10. GARDE-CORPS EN ACIER THERMOLAQUÉ NOIR RAL 9005

Maître d'ouvrage
Immobilière Du Bois (Cédric Bannel)
Drève des Gendarmes 145
1180 Bruxelles

AS BUILT bureau
AR- Olivier Hannaert & Malika de Hemptinne
Rue des Echevins 22
1050 Bruxelles

DEMANDE DE PERMIS D'URBANISME - REGULARISATION

PROJET

Transformation d'une maison unifamiliale


145 Drève des Gendarmes
1180 Bruxelles

SITUATION PROJETEE


Vues en plan étage r+1 et r+2

ind	Date	Modifications	Phase projet	Échelle
orig.			PU	1/50
A				
B			Date	Niveau
C			19/01/2025	
D				
				Numéro de plan
				03
				Auteur PV
				AsBuilt

Plans administratifs, non-valable pour exécution

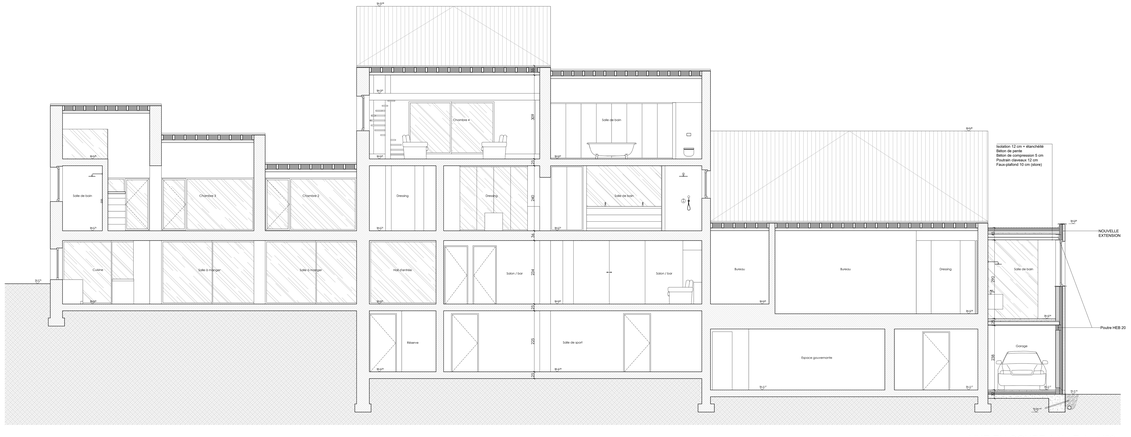

VUE EN COUPE AA' - Ech. 1/50e

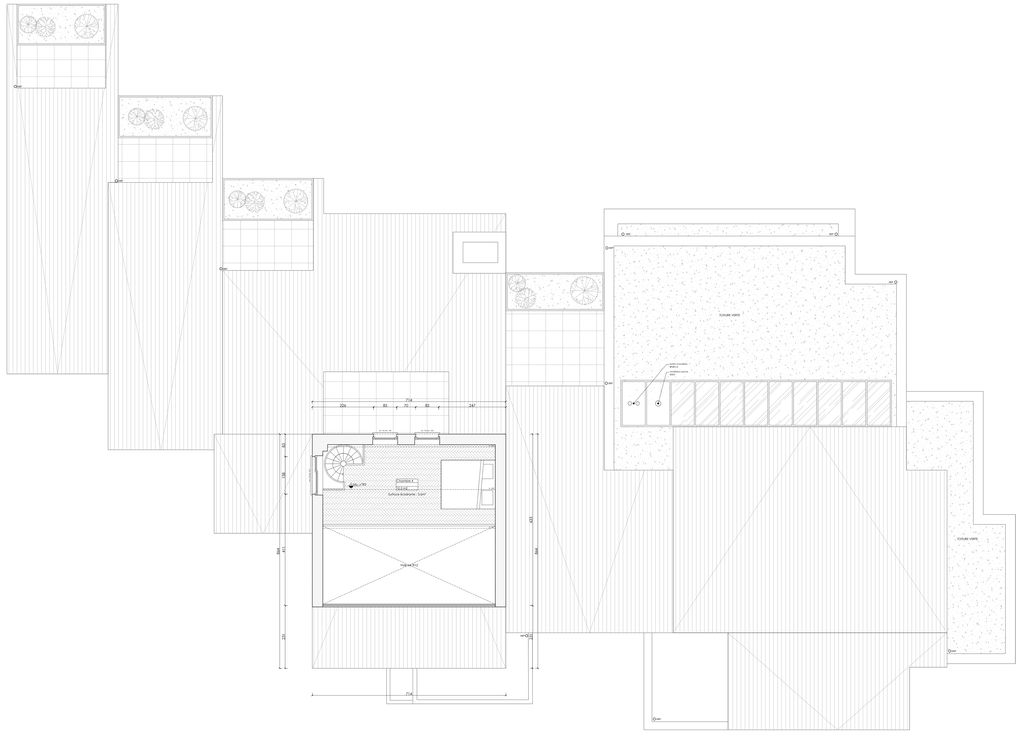

PLAN COMBLES - Ech. 1/50e

LÉGENDE DES MATÉRIAUX

- DÉMOLITIONS
- MAÇONNERIE EXISTANTE
- NOUVELLES MAÇONNERIES
- ISOLATION

LÉGENDE DES MATÉRIAUX DE FAÇADE

1. BRIQUE EN TERRE CUITE DE TEINTE ROUGE
2. CHÂSSIS EN ALUMINIUM NOIR RAL 9005
3. HABILLAGE EN PANNEAU D'ALUMINIUM NOIR RAL 9005
4. ACROTÈRE EN ZINC
5. PORTE D'ENTRÉE EN ALUMINIUM NOIR RAL 9005
6. SEUIL DE FENÊTRE EN ALUMINIUM NOIR RAL 9005
7. PORTE DE GARAGE EN ALUMINIUM NOIR RAL 9005
8. TUILE EN TERRE CUITE DE TEINTE BRUNE
9. ACROTÈRE EN ALUMINIUM NOIR RAL 9005
10. GARDE-CORPS EN ACIER THERMOLAQUÉ NOIR RAL 9005

Maître d'ouvrage
Immobilière Du Bois (Cédric Bannel)
Drève des Gendarmes 145
1180 Bruxelles

AS BUILT bureau
AR- Olivier Hannaert & Malika de Hemptinne
Rue des Echevins 22
1050 Bruxelles

DEMANDE DE PERMIS D'URBANISME - REGULARISATION

PROJET


Transformation d'une maison unifamiliale

145 Drève des Gendarmes
1180 Bruxelles


SITUATION PROJETEE
Vue en plan combles et coupe

ind	Date	Modifications	Phase projet	Échelle
orig.			PU	1/50
A				
B			Date	Niveau
C			19/01/2025	
D				
				Numéro de plan
			04	
				Auteur PV
				AsBuilt


Plans administratifs, non-valable pour exécution

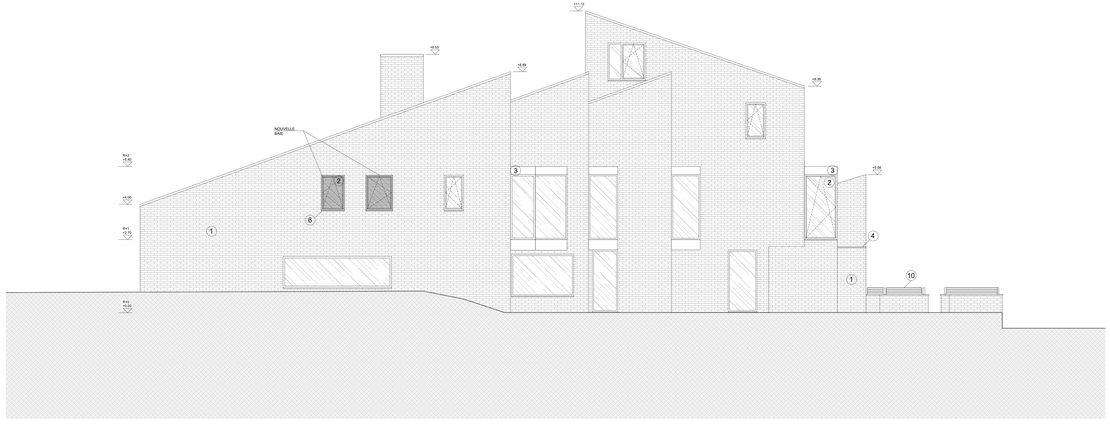


FACADE LATERALE GAUCHE - Ech. 1/50e

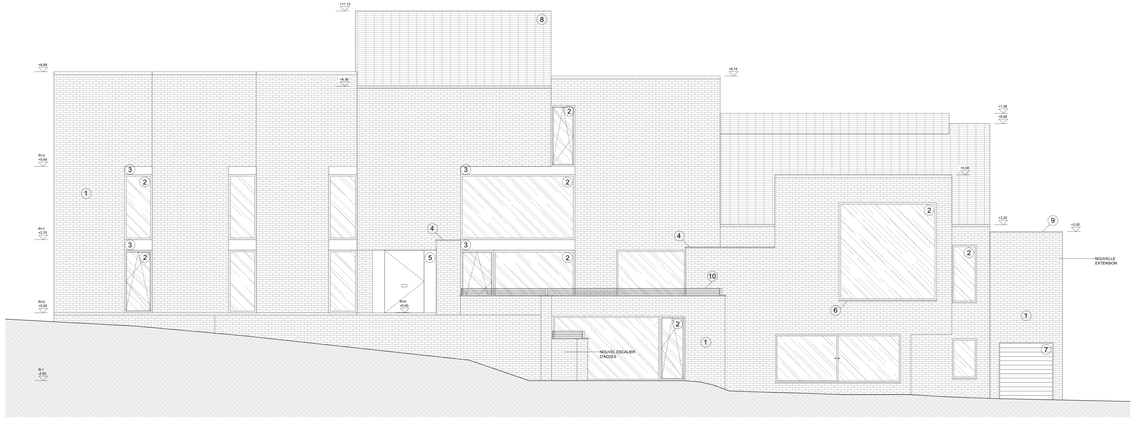

FACADE AVANT - Ech. 1/50e

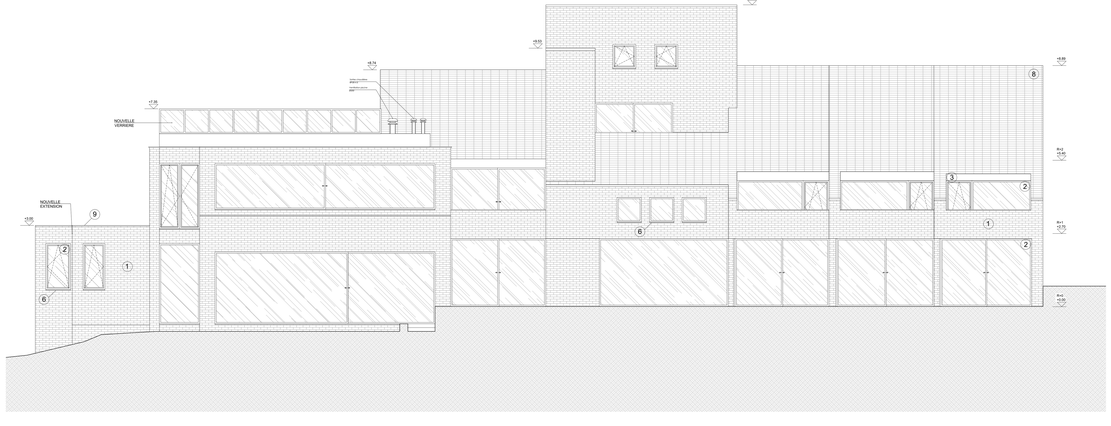

FACADE ARRIERE - Ech. 1/50e

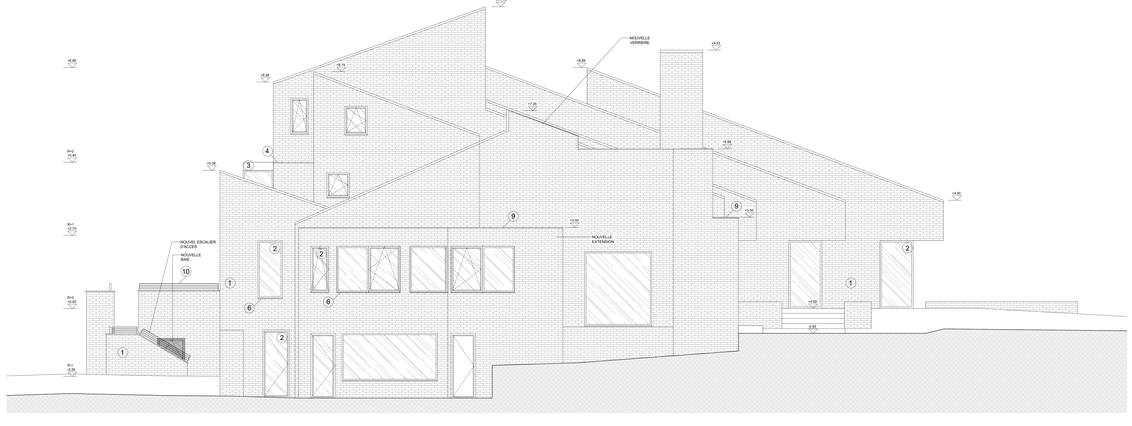

FACADE LATERALE DROITE - Ech. 1/50e

LÉGENDE DES MATÉRIAUX

- DÉMOLITIONS
- MAÇONNERIE EXISTANTE
- NOUVELLES MAÇONNERIES
- ISOLATION

LÉGENDE DES MATÉRIAUX DE FAÇADE

1. BRIQUE EN TERRE CUITE DE TEINTE ROUGE
2. CHÂSSIS EN ALUMINIUM NOIR RAL 9005
3. HABILLAGE EN PANNEAU D'ALUMINIUM NOIR RAL 9005
4. ACROTÈRE EN ZINC
5. PORTE D'ENTRÉE EN ALUMINIUM NOIR RAL 9005
6. SEUIL DE FENÊTRE EN ALUMINIUM NOIR RAL 9005
7. PORTE DE GARAGE EN ALUMINIUM NOIR RAL 9005
8. TUILE EN TERRE CUITE DE TEINTE BRUNE
9. ACROTÈRE EN ALUMINIUM NOIR RAL 9005
10. GARDE-CORPS EN ACIER THERMOLAQUÉ NOIR RAL 9005

Maître d'ouvrage
Immobilière Du Bois (Cédric Bannel)
Drève des Gendarmes 145
1180 Bruxelles

AS BUILT (Option)
AR- Olivier Hannaert & Malika de Hemptinne
Rue des Echevins 22
1050 Bruxelles

DEMANDE DE PERMIS D'URBANISME - REGULARISATION

PROJET

Transformation d'une maison unifamiliale

145 Drève des Gendarmes
1180 Bruxelles

SITUATION PROJETEE

Vues en élévations

ind	Date	Modifications	Phase projet	Échelle
orig.			PU	1:50
A			Date	Niveau
B			19/01/2025	/
C				Numero de plan
D				P 05/05
				Auteur PV
				AsBuilt

05

Plans administratifs, non-valable pour exécution